01 風除室-4詳細図 1/100

エンジンドア廻り詳細は風除室-1に順ずる。

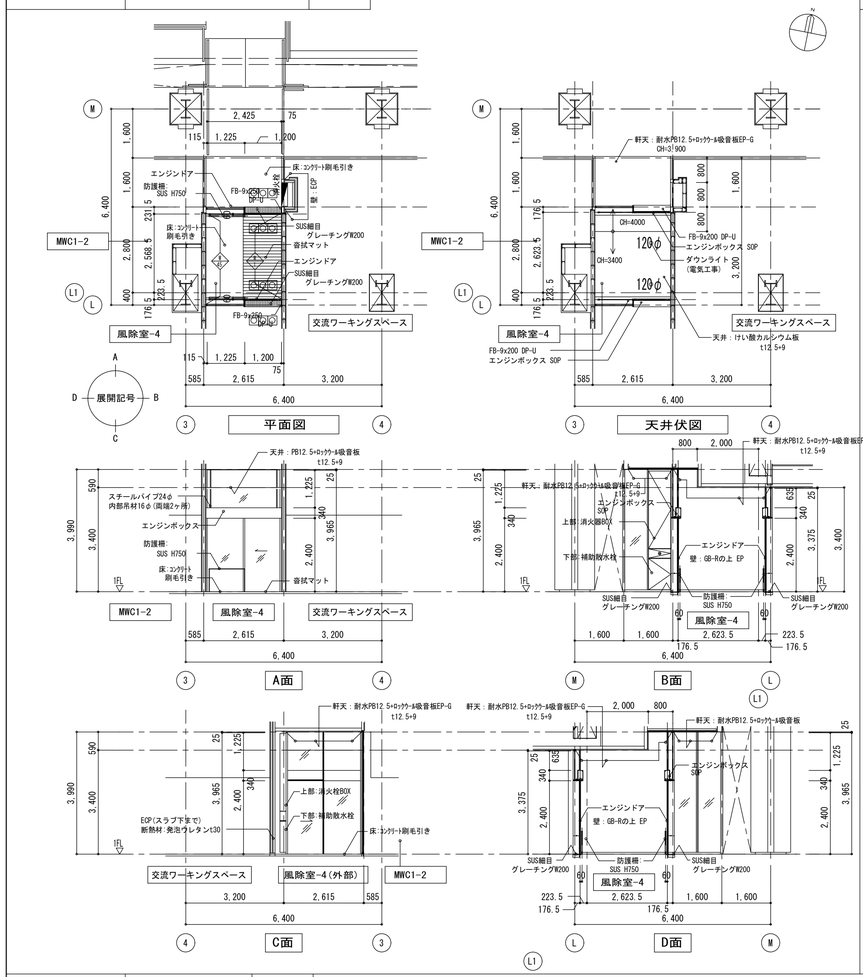

02 風除室-2詳細図 1/100

エンジンドア廻り詳細は風除室-1に順ずる。

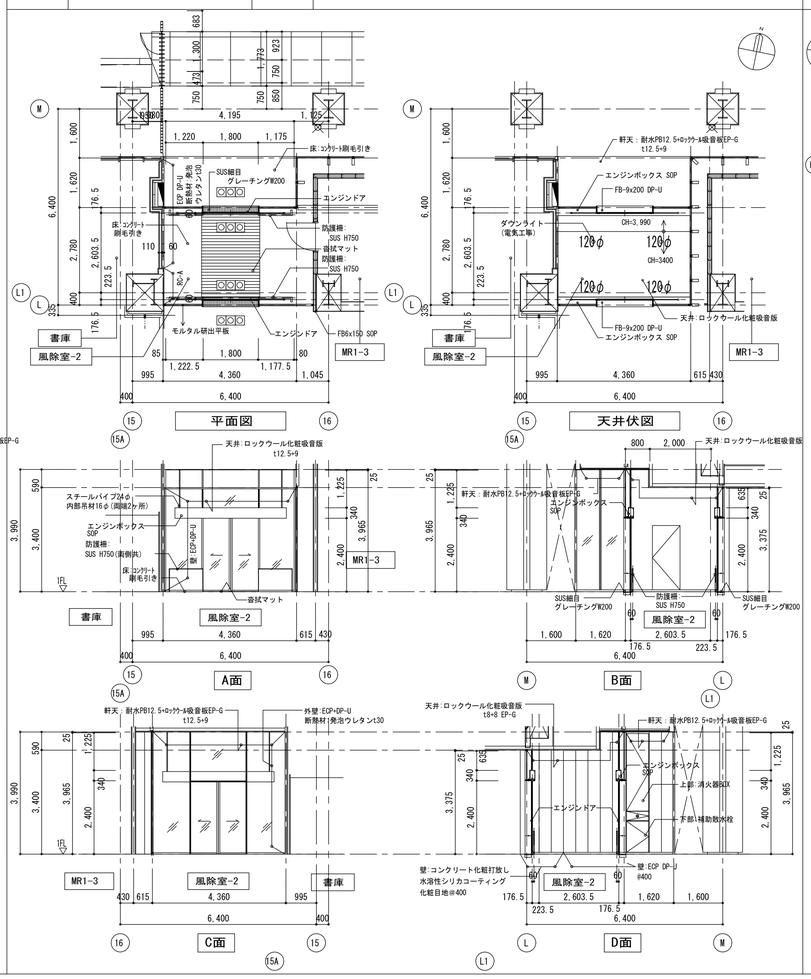

03 風除室-5詳細図 1/100

エンジンドア廻り詳細は風除室-1に順ずる。

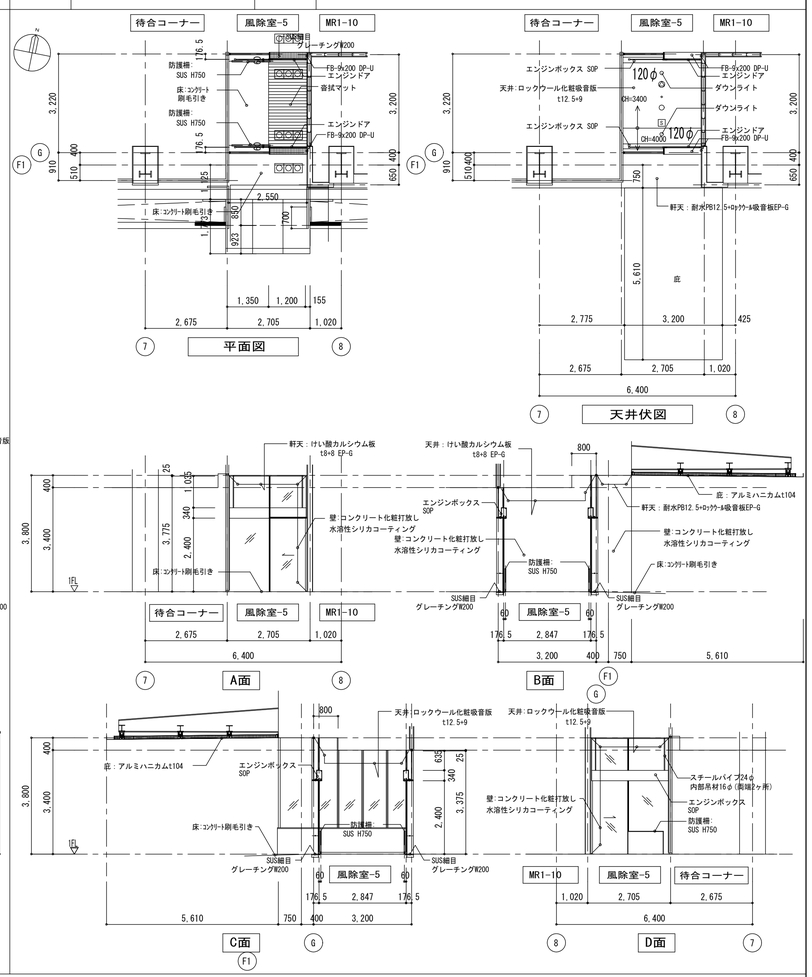

04 風除室-3詳細図 1/100

エンジンドア廻り詳細は風除室-1に順ずる。

◇ ：手摺点字鋲位置を示す。

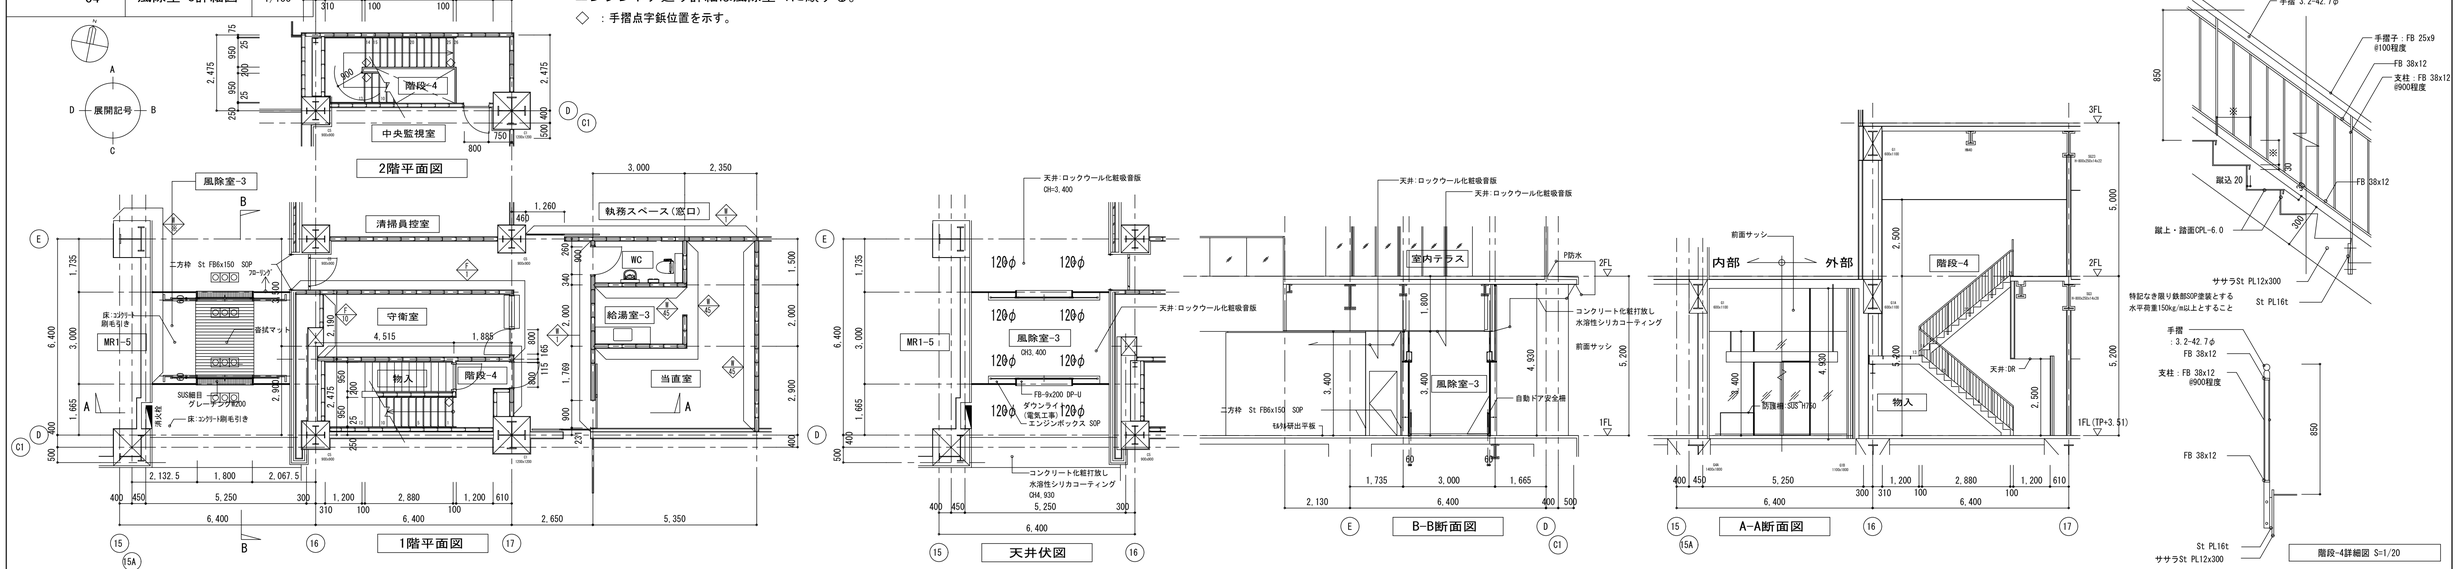

着工	平成 28年 6.25		
竣工	令和 元年 11.30		
監理			監理 日建・上田特定監理業務等共同企業体
施工			施工 大成・大旺新洋特定建設工事共同企業体

凡例

	天カセ(900□)(設備工事)	◦	非常照明72φ(設備工事)
⊠	吸い込み口(400□)(設備工事)	○	明るさセンサー115φ(設備工事)
⊠	吹き出し(400□)(設備工事)	□	煙感知器80φ(設備工事)
⊠	点検口(600□)		スピーカー180φ(設備工事)
	照明器具(L:1250、W80)(設備工事)		垂れ壁
◦	ダウンライト(100φ)(設備工事)		シャッター

完成図 意-108

日建・上田特定設計委託業務共同企業体

高知市都市建設部公共建築課					
担当	担当	係長	課長補佐	副参事	課長

高知市新庁舎建設工事

風除室詳細図－3（風除室-2,3,4,5）

意 8－6

NO. 0－140004－B