01	断面詳細図-4 （④-⑤間）	1/100

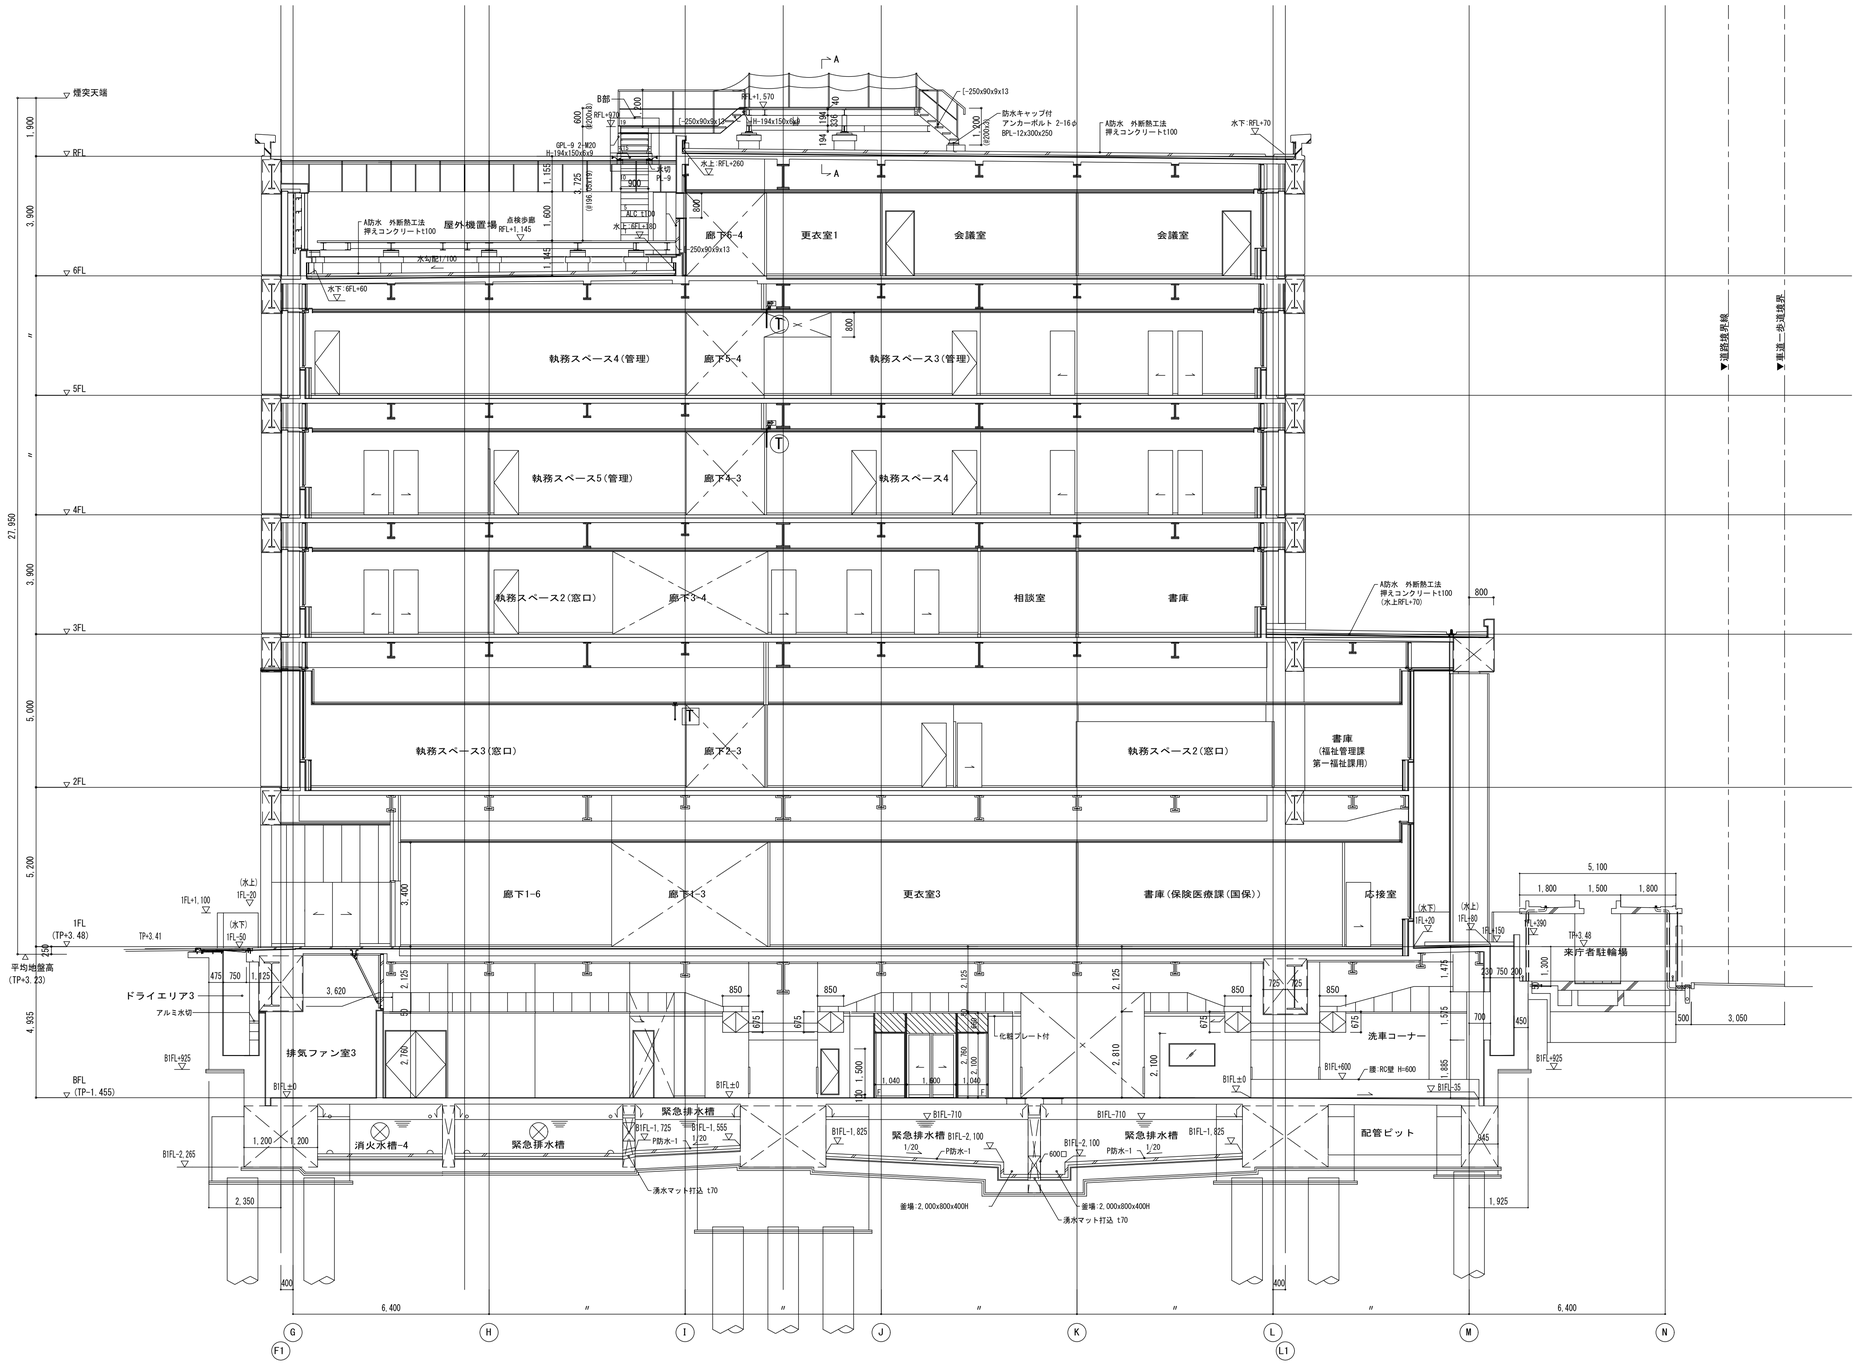

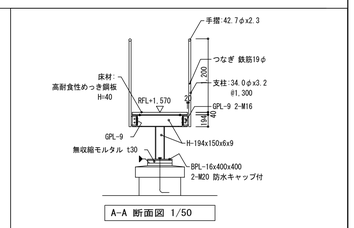

A-A 断面図 1/50

・高耐食性亜鉛めっき鋼板は
日鐵住金ファインフロア同等品程度
H=40又は60x2.0t
・鉄部は溶融亜鉛めっきのまま

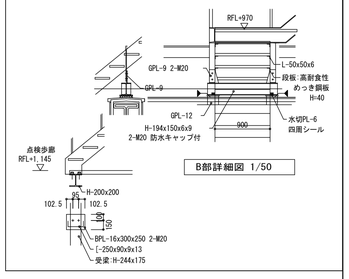

B部詳細図 1/50

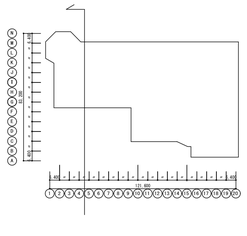

着工	平成 28年 6 25		
竣工	令和 元年 11 30		
監理			監理 日建・上田特定監理業務等共同企業体
施工			施工 大成・大旺新洋特定建設工事共同企業体

完成図 意-81

日建・上田特定設計委託業務共同企業体

高知市都市建設部公共建築課					
担当	担当	係長	課長補佐	副参事	課長

高知市新庁舎建設工事

断面詳細図－4

意 7 － 10

NO. 0－140004－B