符号(材質)	使用場所	形式・機構	内法寸法(WxH)	ガラス	材質程度・仕上げ	性能	備考(枠・付属品等)
AW 32	4階 執務ｽﾍﾟｰｽ	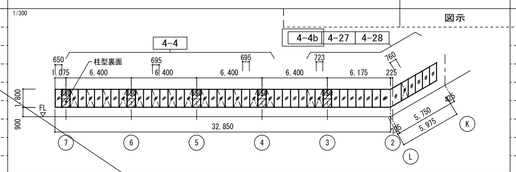	図示		アルミ押出型材 U-BE		ブラインド W1,600xH1,800x18 W 800xH1,800x7
AW 33	4階 EVホール	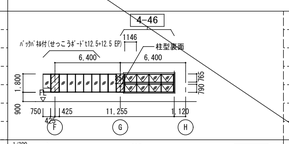	12,855 × 1,800		アルミ押出型材 U-BE		
AW 34	5階 執務ｽﾍﾟｰｽ	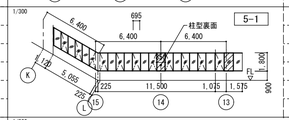	図示		アルミ押出型材 U-BE		ブラインド W1,600xH1,800x9 W 800xH1,800x3
AW 35	5階 執務ｽﾍﾟｰｽ	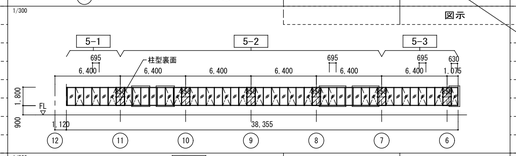	図示		アルミ押出型材 U-BE		ブラインド W1,600xH1,800x18 W 800xH1,800x6
AW 36	5階 執務ｽﾍﾟｰｽ	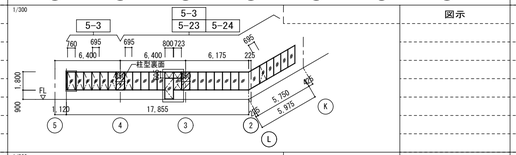	図示		アルミ押出型材 U-BE		ブラインド W1,600xH1,800x12 W 800xH1,800x7
AW 37	5階 執務ｽﾍﾟｰｽ	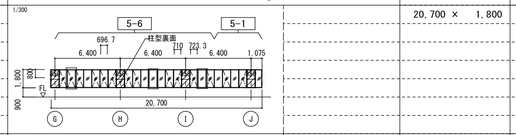	20,700 × 1,800		アルミ押出型材 U-BE		
AW 38	6階 研修室	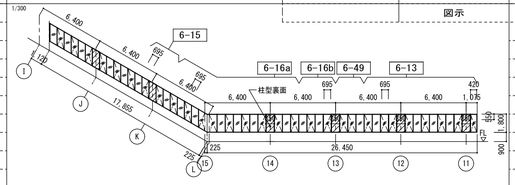	図示		アルミ押出型材 U-BE		ブラインド W1,600xH1,800x21 W 800xH1,800x7
AW 39	6階 大会議室 ・備蓄倉庫	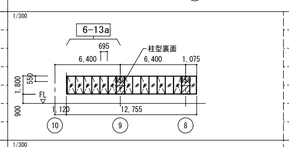	12,755 × 1,800		アルミ押出型材 U-BE		ブラインド W1,600xH1,800x6 W 800xH1,800x2
AW 40	6階 会議室	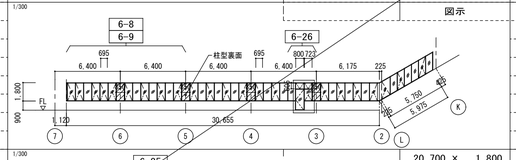	図示		アルミ押出型材 U-BE		ブラインド W1,600xH1,800x19 W 800xH1,800x5
AW 41	6階 EVホール	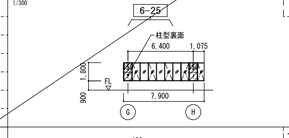	20,700 × 1,800		アルミ押出型材 U-BE		
AW 42	3階 議場南側	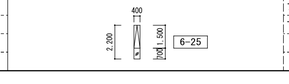	アルミ製突出し窓 下部FIX窓 400 × 2,200	Low-E複層ガラス(FIX)5+A12+8	アルミ押出型材 U-BE		防火設備

符号(材質)	使用場所	形式・機構	内法寸法(WxH)	ガラス	材質程度・仕上げ	性能	備考(枠・付属品等)
AW 45	6階	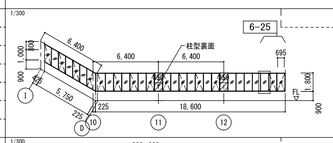	図示		アルミ押出型材 U-BE		ブラインド W1,600xH1,800x12 W 800xH1,800x5 手動開放用オペレーター装置 防火設備
AW 54	3階 休憩室 4階 休憩室 5階 倉庫	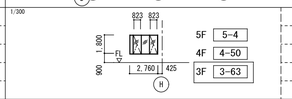 5F 5-4 4F 4-50 3F 3-63	2,760 × 1,800		アルミ押出型材 U-BE		ブラインド W1,960xH1,800x1 W 800xH1,800x1
AW 56	6階	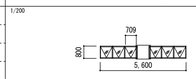	5,600 × 800		アルミ押出型材 U-BE		手動開放用オペレーター装置
AW 20	2階 事務室 (窓口)	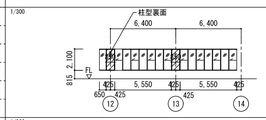	13,450 × 2,100		アルミ押出型材 二次電解着色		ブラインド W1,600xH2,100x6 W 800xH2,100x3 化粧フィルム貼(ぼかし) 防火設備
AW 43	3階 第二委員会室	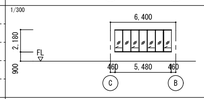	図示		アルミ押出型材 二次電解着色		ブラインド W1,600xH2,180x3 W 800xH2,180x1 防火設備
SW	4階 議場	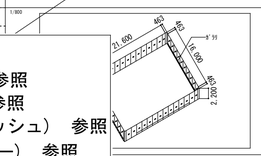 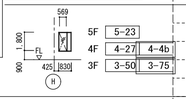 5F 5-23 4F 4-27 4-4b 3F 3-50 3-75	図示 830 × 1,800		アルミ押出型材 U-BE		ｶﾞﾗｽ突付部詳細図(意8-3-01参照) 電動ﾛｰﾙﾌﾞﾗｲﾝﾄﾞ W2,400xH2,900x14 W2,863xH2,900x 4 W2,285xH2,900x10 W2,748xH2,900x 4

AW-005,006,007,008,009
2～6階 AW製作図(三協立山) 参照
AW-011 AG製作図(三協立山) 参照
SD-004-1 3階 鋼製建具 SD製作図(日鋼サッシュ) 参照
SS-001 B1階シャッター図(三和シャッター) 参照
TP-001-1,002-1
SD103,104 ﾄｯﾌﾟﾗｲﾄ製作図(日鋼サッシュ) 参照

符号(材質)	使用場所	形式・機構	内法寸法(WxH)	ガラス	材質程度・仕上げ	金物類 支持金物+自閉機構	金物類 ハンドル類	金物類 錠	性能	備考(枠・付属品等)
SD 3	6階 電気室1.2	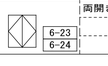 6-23 6-24	両開きフラッシュ扉 1,800 × 2,100		EP-G					特定防火設備
SD 29B	4階 議場上部	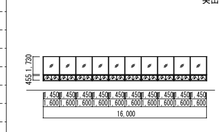	突出し窓 16,000 × 455		DP-U FL8+A12+FL8					手動開放用オペレーター装置
SD 103	3階 廊下3-9,10	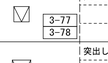 3-77 3-78	突出しフラッシュ自然排煙窓 下部ﾙｰﾊﾞｰ開口率96% 1,020 × 1,020		DP-U					枠下部ステンレス 防火設備、PAT扉ダンパー付 手動開放用オペレーター装置
SD 104	4階 議場屋根 第三委員会室 第四委員会室	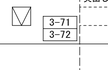 3-71 3-72	突出しフラッシュ自然排煙窓 下部ﾙｰﾊﾞｰ開口率96% 1,225 × 1,225		DP-U					枠下部ステンレス 防火設備、PAT扉ダンパー付 手動開放用オペレーター装置
AG 5	4階 議場上部	 3-35	アルミガラリ (開口率35%) 2,857.1 × 650 (見込み寸法:100)		U-BE					水切ホッパー付 有効開口0.43㎡ チャンバーボックス W3,971.4×H450×D500
LSS 1	地階 西側スロープ	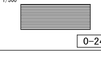 0-24	電動管理リンググリルシャッター 6,300 × 2,465		グレードA	ﾚｰﾙﾀｲﾌﾟ2				

着工	平成 28年 6 25		
竣工	令和 元年 11 30		
監理			監理 日建・上田特定監理業務等共同企業体
施工			施工 大成・大旺新洋特定建設工事共同企業体

完成図 意-71

日建・上田特定設計委託業務共同企業体

高知市都市建設部公共建築課					
担当	担当	係長	課長補佐	副参事	課長

高知市新庁舎建設工事

建具表－9

意 6 － 27

NO. 0－140004－B