01 LD 2 1/5, 50

02 ※ 1/5, 50

03 ※ 1/5, 50

連絡事項

開き勝手及びカードリーダーの加工は平面図を参照

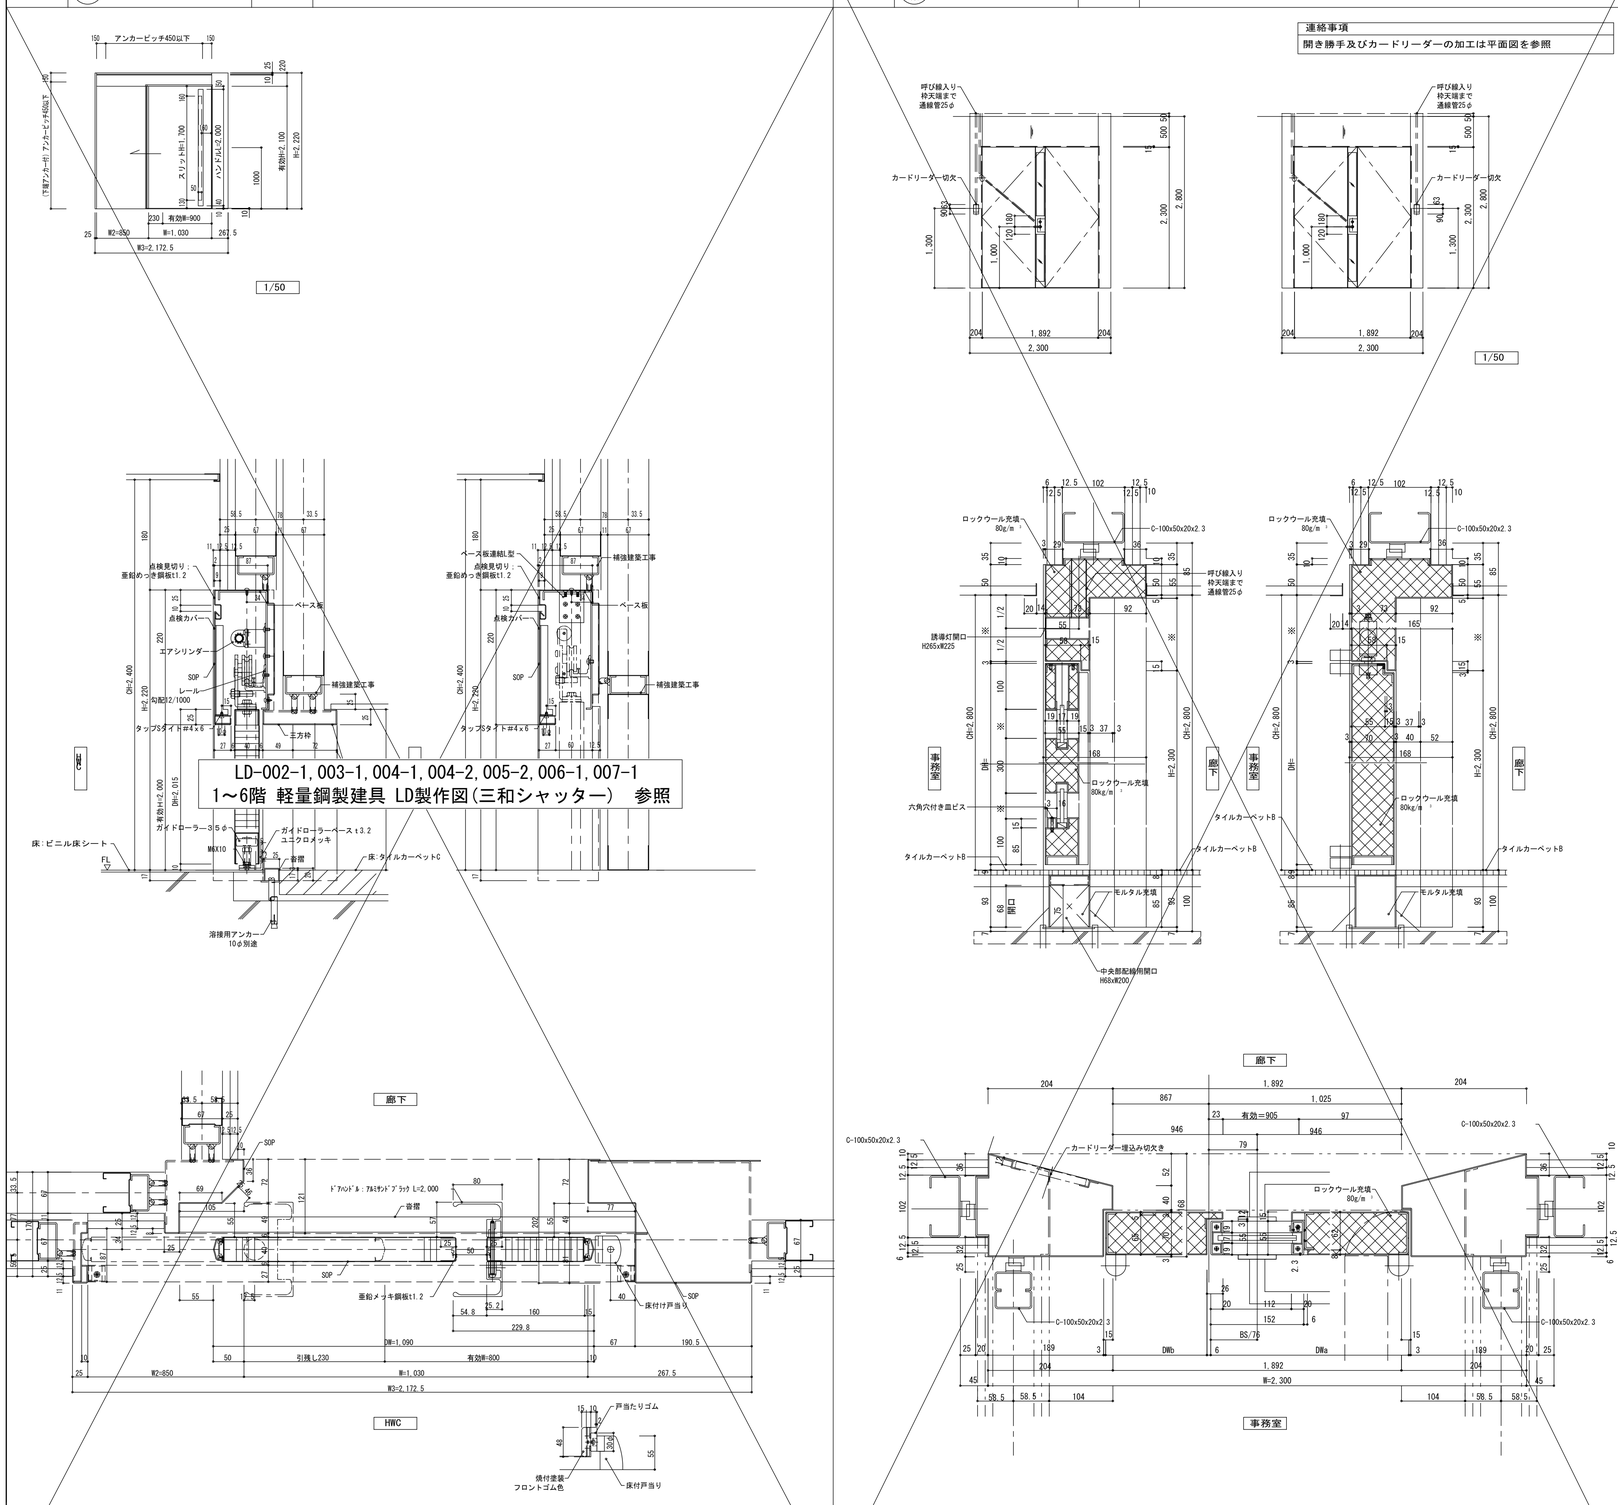

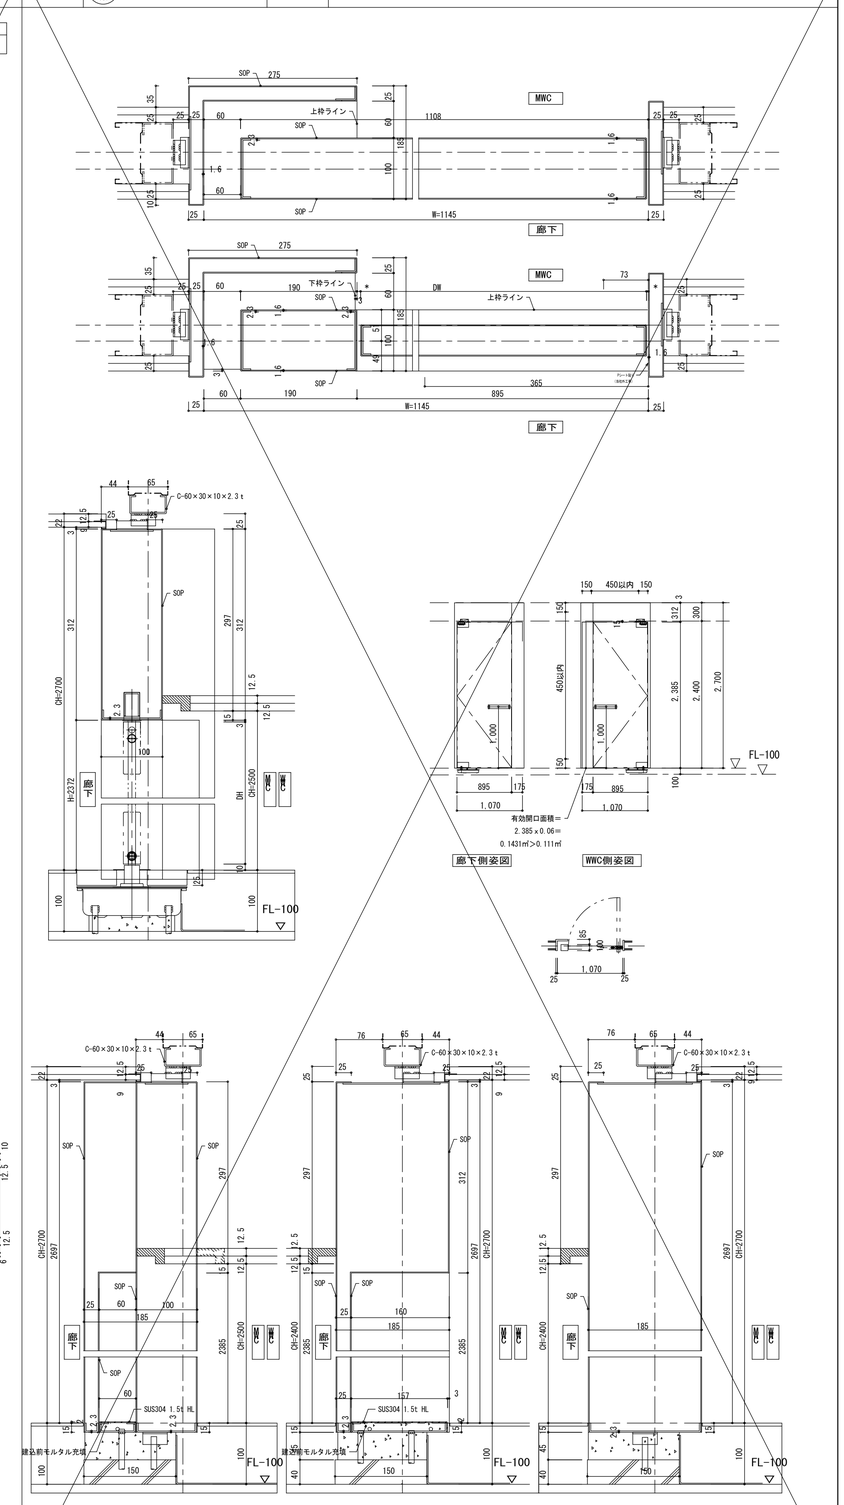

着工	平成 28年 6 25		
竣工	令和 元年 11 30		
監理			監理 日建・上田特定監理業務等共同企業体
施工			施工 大成・大旺新洋特定建設工事共同企業体

完成図 意-47

日建・上田特定設計委託業務共同企業体

高知市都市建設部公共建築課					
担当	担当	係長	課長補佐	副参事	課長

高知市新庁舎建設工事

建具詳細図－3 (SD,LD建具)

意 6 － 3

NO. 0－140004－B