符号(材質)	使用場所	形式・機構	内法寸法(WxH)	ガラス	材質程度・仕上げ	性能	備考(枠・付属品等)
AW 33	4階 EVホール	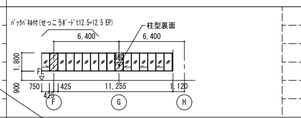	12,855 × 1,800		アルミ押出型材 二次電解着色 FL6+A12+FL6(Low-e複層)		
AW 34	5階 執務ｽﾍﾟｰｽ	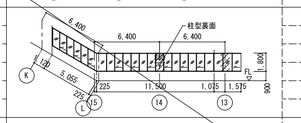	図示		アルミ押出型材 二次電解着色 FL6+A12+FL6(Low-e複層)		ブラインド W1,600xH1,800x9 W 800xH1,800x3
AW 35	5階 執務ｽﾍﾟｰｽ	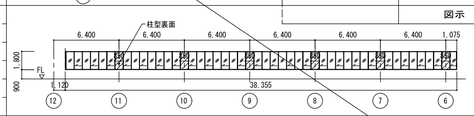	図示		アルミ押出型材 二次電解着色 FL6+A12+FL6(Low-e複層)		ブラインド W1,600xH1,800x18 W 800xH1,800x6
AW 36	5階 執務ｽﾍﾟｰｽ	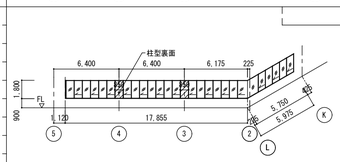	図示		アルミ押出型材 二次電解着色 FL6+A12+FL6(Low-e複層)		ブラインド W1,600xH1,800x12 W 800xH1,800x7
AW 37	5階 執務ｽﾍﾟｰｽ	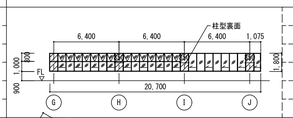	20,700 × 1,800		アルミ押出型材 二次電解着色 FL6+A12+FL6(Low-e複層)		ブラインド W1,600xH1,800x9 W 800xH1,800x4
AW 38	6階 研修室	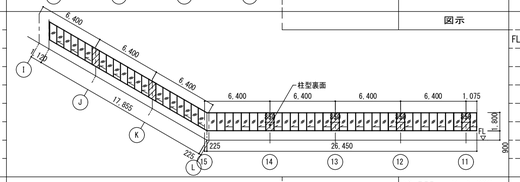	図示		アルミ押出型材 二次電解着色 FL6+A12+FL6(Low-e複層)		ブラインド W1,600xH1,800x21 W 800xH1,800x7
AW 39	6階 大会議室 ・備蓄倉庫	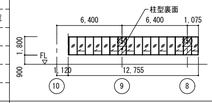	12,755 × 1,800		アルミ押出型材 二次電解着色 FL6+A12+FL6(Low-e複層)		W 800xH1,800x2
AW 40	6階 会議室	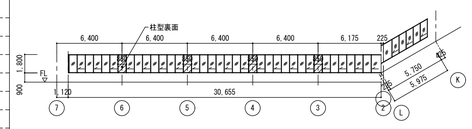	図示		アルミ押出型材 二次電解着色 FL6+A12+FL6(Low-e複層)		ブラインド W1,600xH1,800x19 W 800xH1,800x5
AW 41	6階 EVホール	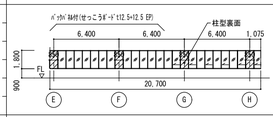	20,700 × 1,800		アルミ押出型材 二次電解着色 FL6+A12+FL6(Low-e複層)		
AW 42	3階 階段B		アルミ製突出し窓 下部FIX窓 400 × 2,200		アルミ押出型材 二次電解着色 PWC6.8+A12+8(Low-e複層)		防火設備
AW 43	3階 第二委員会室	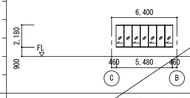	図示		アルミ押出型材 二次電解着色 FL6+A12+FL6(Low-e複層)		ブラインド W1,600xH2,180x3 W 800xH2,180x1 防火設備
AW 44	5階	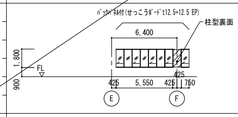	7,150 × 1,800		アルミ押出型材 二次電解着色 FL6+A12+FL6(Low-e複層)		ブラインド W1,600xH1,800x3 W 800xH1,800x2
AW 56	6階		5,600 × 800		アルミ押出型材 二次電解着色		手動開放用オペレーター装置

符号(材質)	使用場所	形式・機構	内法寸法(WxH)	ガラス	材質程度・仕上げ	性能	備考(枠・付属品等)
AW 45	6階	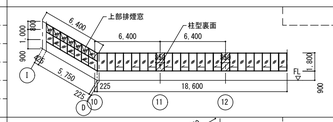	図示		アルミ押出型材 二次電解着色 PWC6.8+A12+FL6(Low-e複層)		ブラインド W1,600xH1,800x12 W 800xH1,800x5 手動開放用オペレータ装置(ワイヤー式) 防火設備
AW 46	1階 WWC1-2 MWC1-2	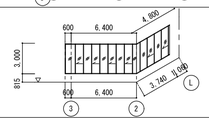	図示		アルミ押出型材 二次電解着色 FL6+A12+FL6(Low-e複層)		
AW 47	1階 喫煙室-2		1,350 × 3,000		アルミ押出型材 二次電解着色 FL6+A12+FL6(Low-e複層)		ブラインド W1,350xH3,000x1
AW 48	1階 階段-2		2,550 × 3,000		アルミ押出型材 二次電解着色 FL6+A12+FL6(Low-e複層)		
AW 49	2階MWC2-2	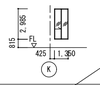	1,350 × 2,985		アルミ押出型材 二次電解着色 FL8+A12+FL8(Low-e複層)		
AW 50	2階 階段-2	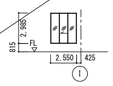	2,550 × 2,985		アルミ押出型材 二次電解着色 FL8+A12+FL8(Low-e複層)		
AW	2階 倉庫	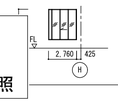	2,760 × 2,985		アルミ押出型材 二次電解着色 FL8+A12+FL8(Low-e複層)		ブラインド W1,960xH2,985x1 W 800xH2,985x1
AW 52	4階 MWC4-2 5階 MWC5-2 6階 固定資産審査員室		1,350 × 1,800		アルミ押出型材 二次電解着色 FL6+A12+FL6(Low-e複層)		
AW 53	3~6階 階段-2	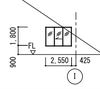	2,550 × 1,800		アルミ押出型材 二次電解着色 FL6+A12+FL6(Low-e複層)		
AW 54	3階 喫煙室2 4階 喫煙室2 5階 喫煙室1 6階 屋外機置場1	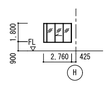	2,760 × 1,800		アルミ押出型材 二次電解着色 FL6+A12+FL6(Low-e複層)		ブラインド W1,960xH1,800x1 W 800xH1,800x1
AW 100	R階 階段-1		図示		アルミ押出型材 二次電解着色 FL6+A12+FL6(Low-e複層)		
AW 101	R階 階段-2	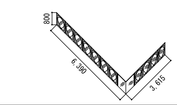	図示		アルミ押出型材 二次電解着色 FL6+A12+FL6(Low-e複層)		
SD 201	1階 守衛所		片開き框扉 欄間ガラス付 900 × 2,800		T-8 FL-19	DP-U	枠下部ステンレス
SW 101	1階 守衛所		片引き窓 欄間ガラス付 1,180 × 1,170		FL-8 FL-19	DP-U	
SW 102	1階 守衛所		FIX窓 4,280 × 1,670		FL-19		

AW-004,005,006,007,008,009,010
1～R階 AW製作図(三協立山) 参照
SD-011 守衛所 SD・SW製作図(日鋼サッシュ) 参照

柱型裏面:アルミカットパネル t3.0 二次電解着色(裏面補強付)

着工	平成 28年 6 25		
竣工	令和 元年 11 30		
監理			監理 日建・上田特定監理業務等共同企業体
施工			施工 大成・大旺新洋特定建設工事共同企業体

完成図 意-67

日建・上田特定設計委託業務共同企業体

高知市都市建設部公共建築課					
担当	担当	係長	課長補佐	副参事	課長

高知市新庁舎建設工事

建具表－5

意 6 － 23

NO. 0－140004－B