01	1階平面詳細図	1/50

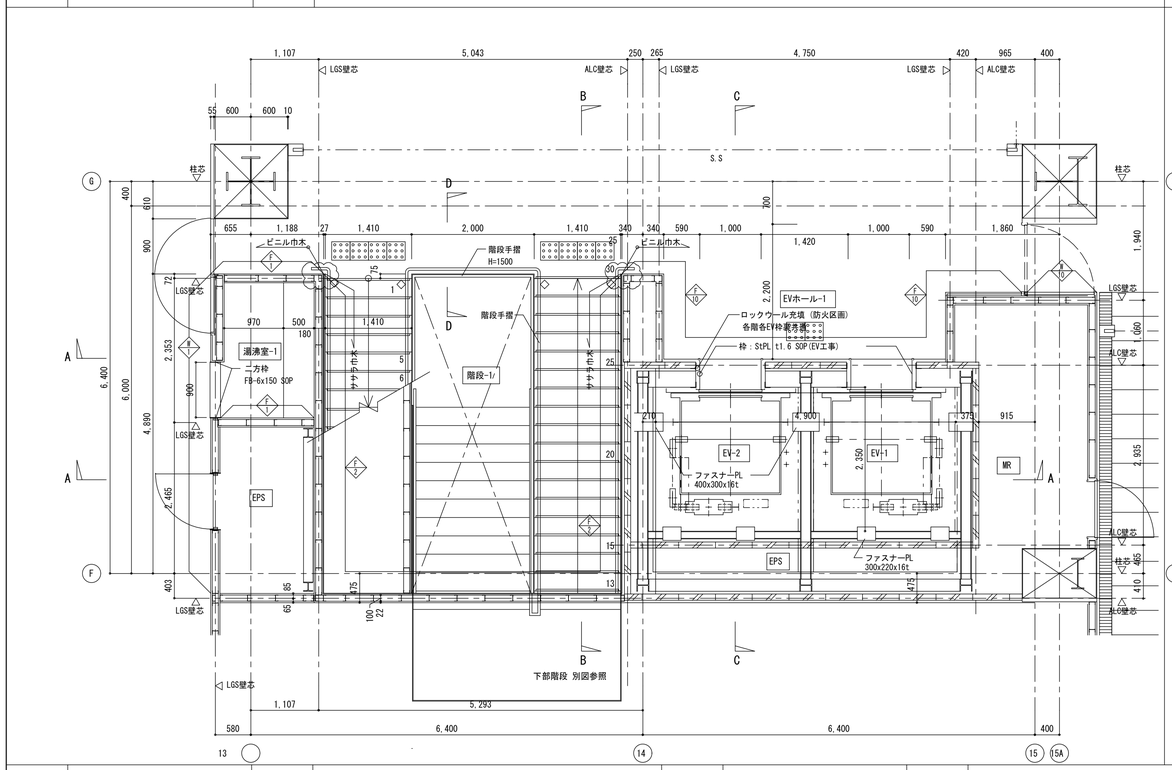

02	2階平面詳細図	1/50

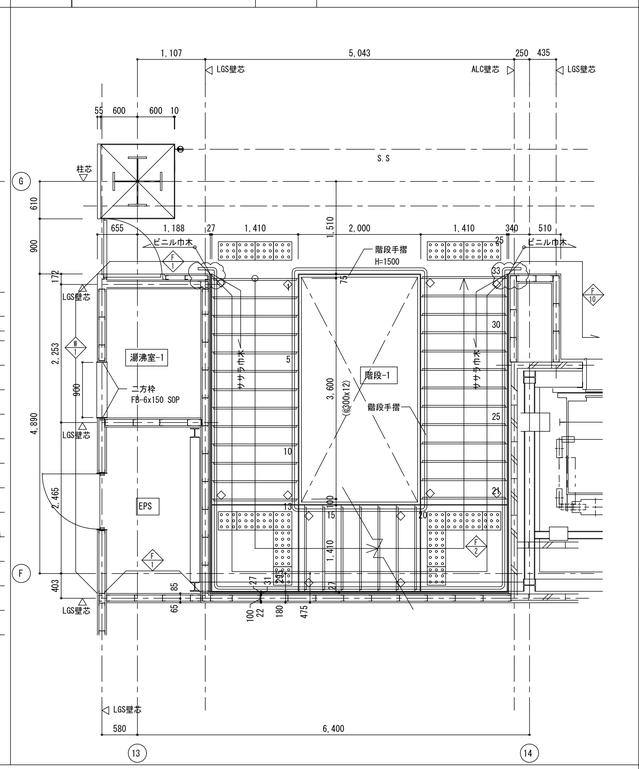

03	3階平面詳細図	1/50

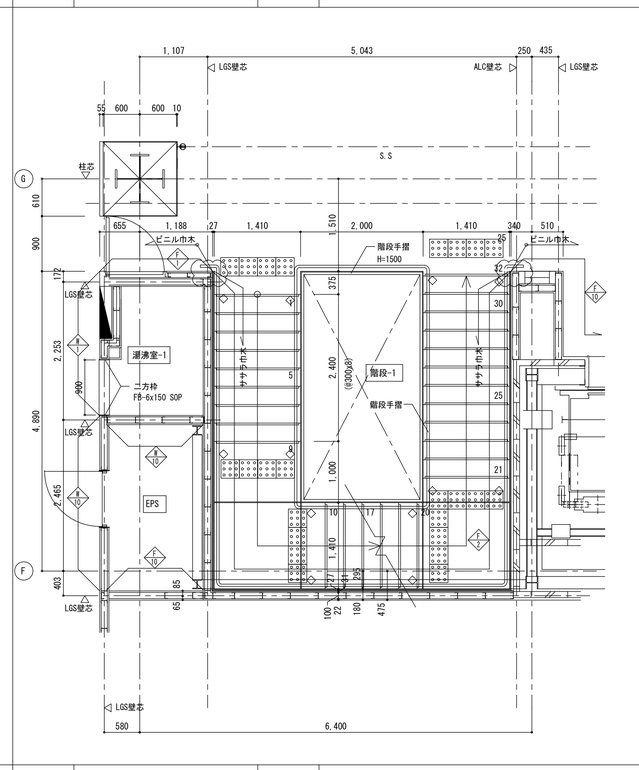

04	4,5階平面詳細図	1/50

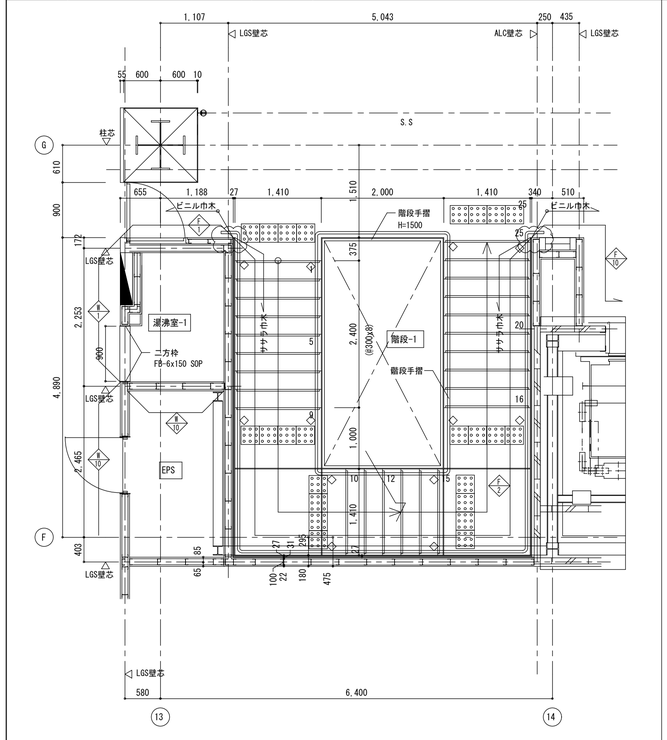

05	6階平面詳細図	1/50

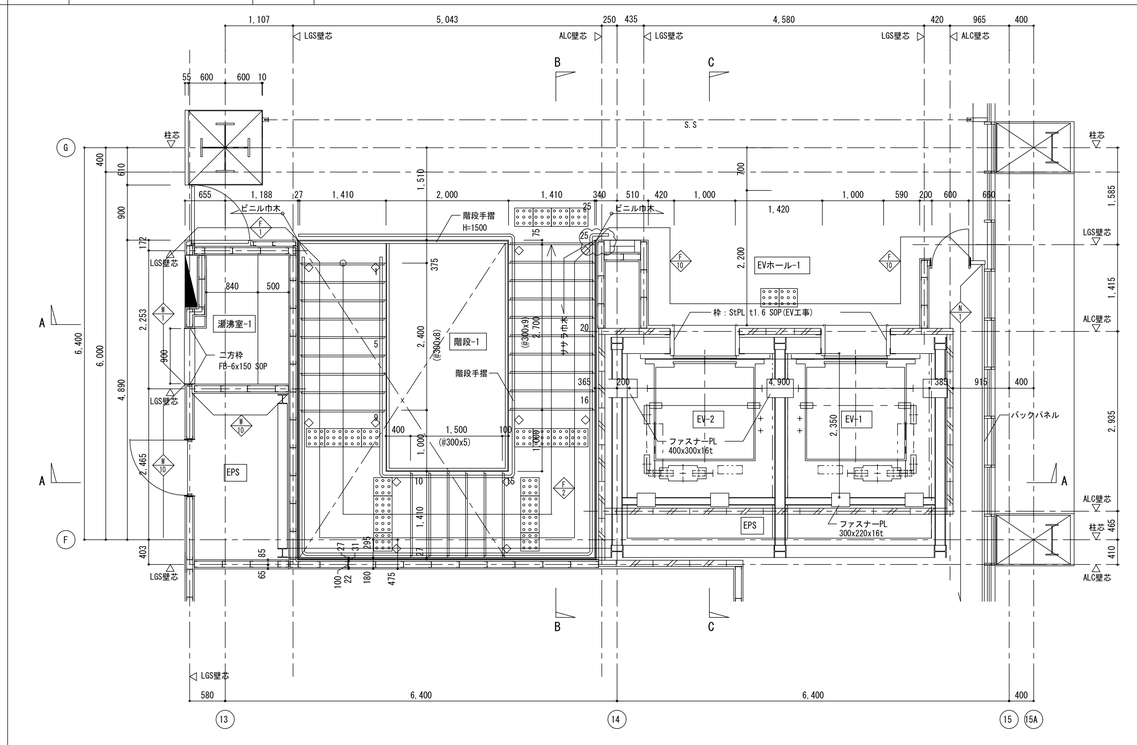

06	R階平面詳細図	1/50

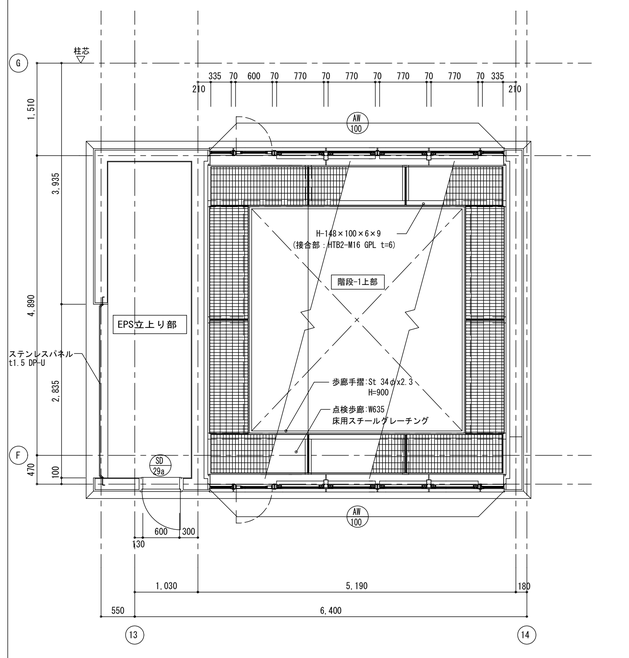

◇：手摺点字鋲位置を示す。

着工	平成 28年 6月25日		
竣工	令和 元年 11月30日		
監理			監理 日建・上田特定監理業務等共同企業体
施工			施工 大成・大旺新洋特定建設工事共同企業体

完成図 意-93

日建・上田特定設計委託業務共同企業体

高知市都市建設部公共建築課					
担当	担当	係長	課長補佐	副参事	課長

高知市新庁舎建設工事

階段・EV廻り詳細図－１（階段－１・EV1,2）

意 7 － 22

NO. 0－140004－B