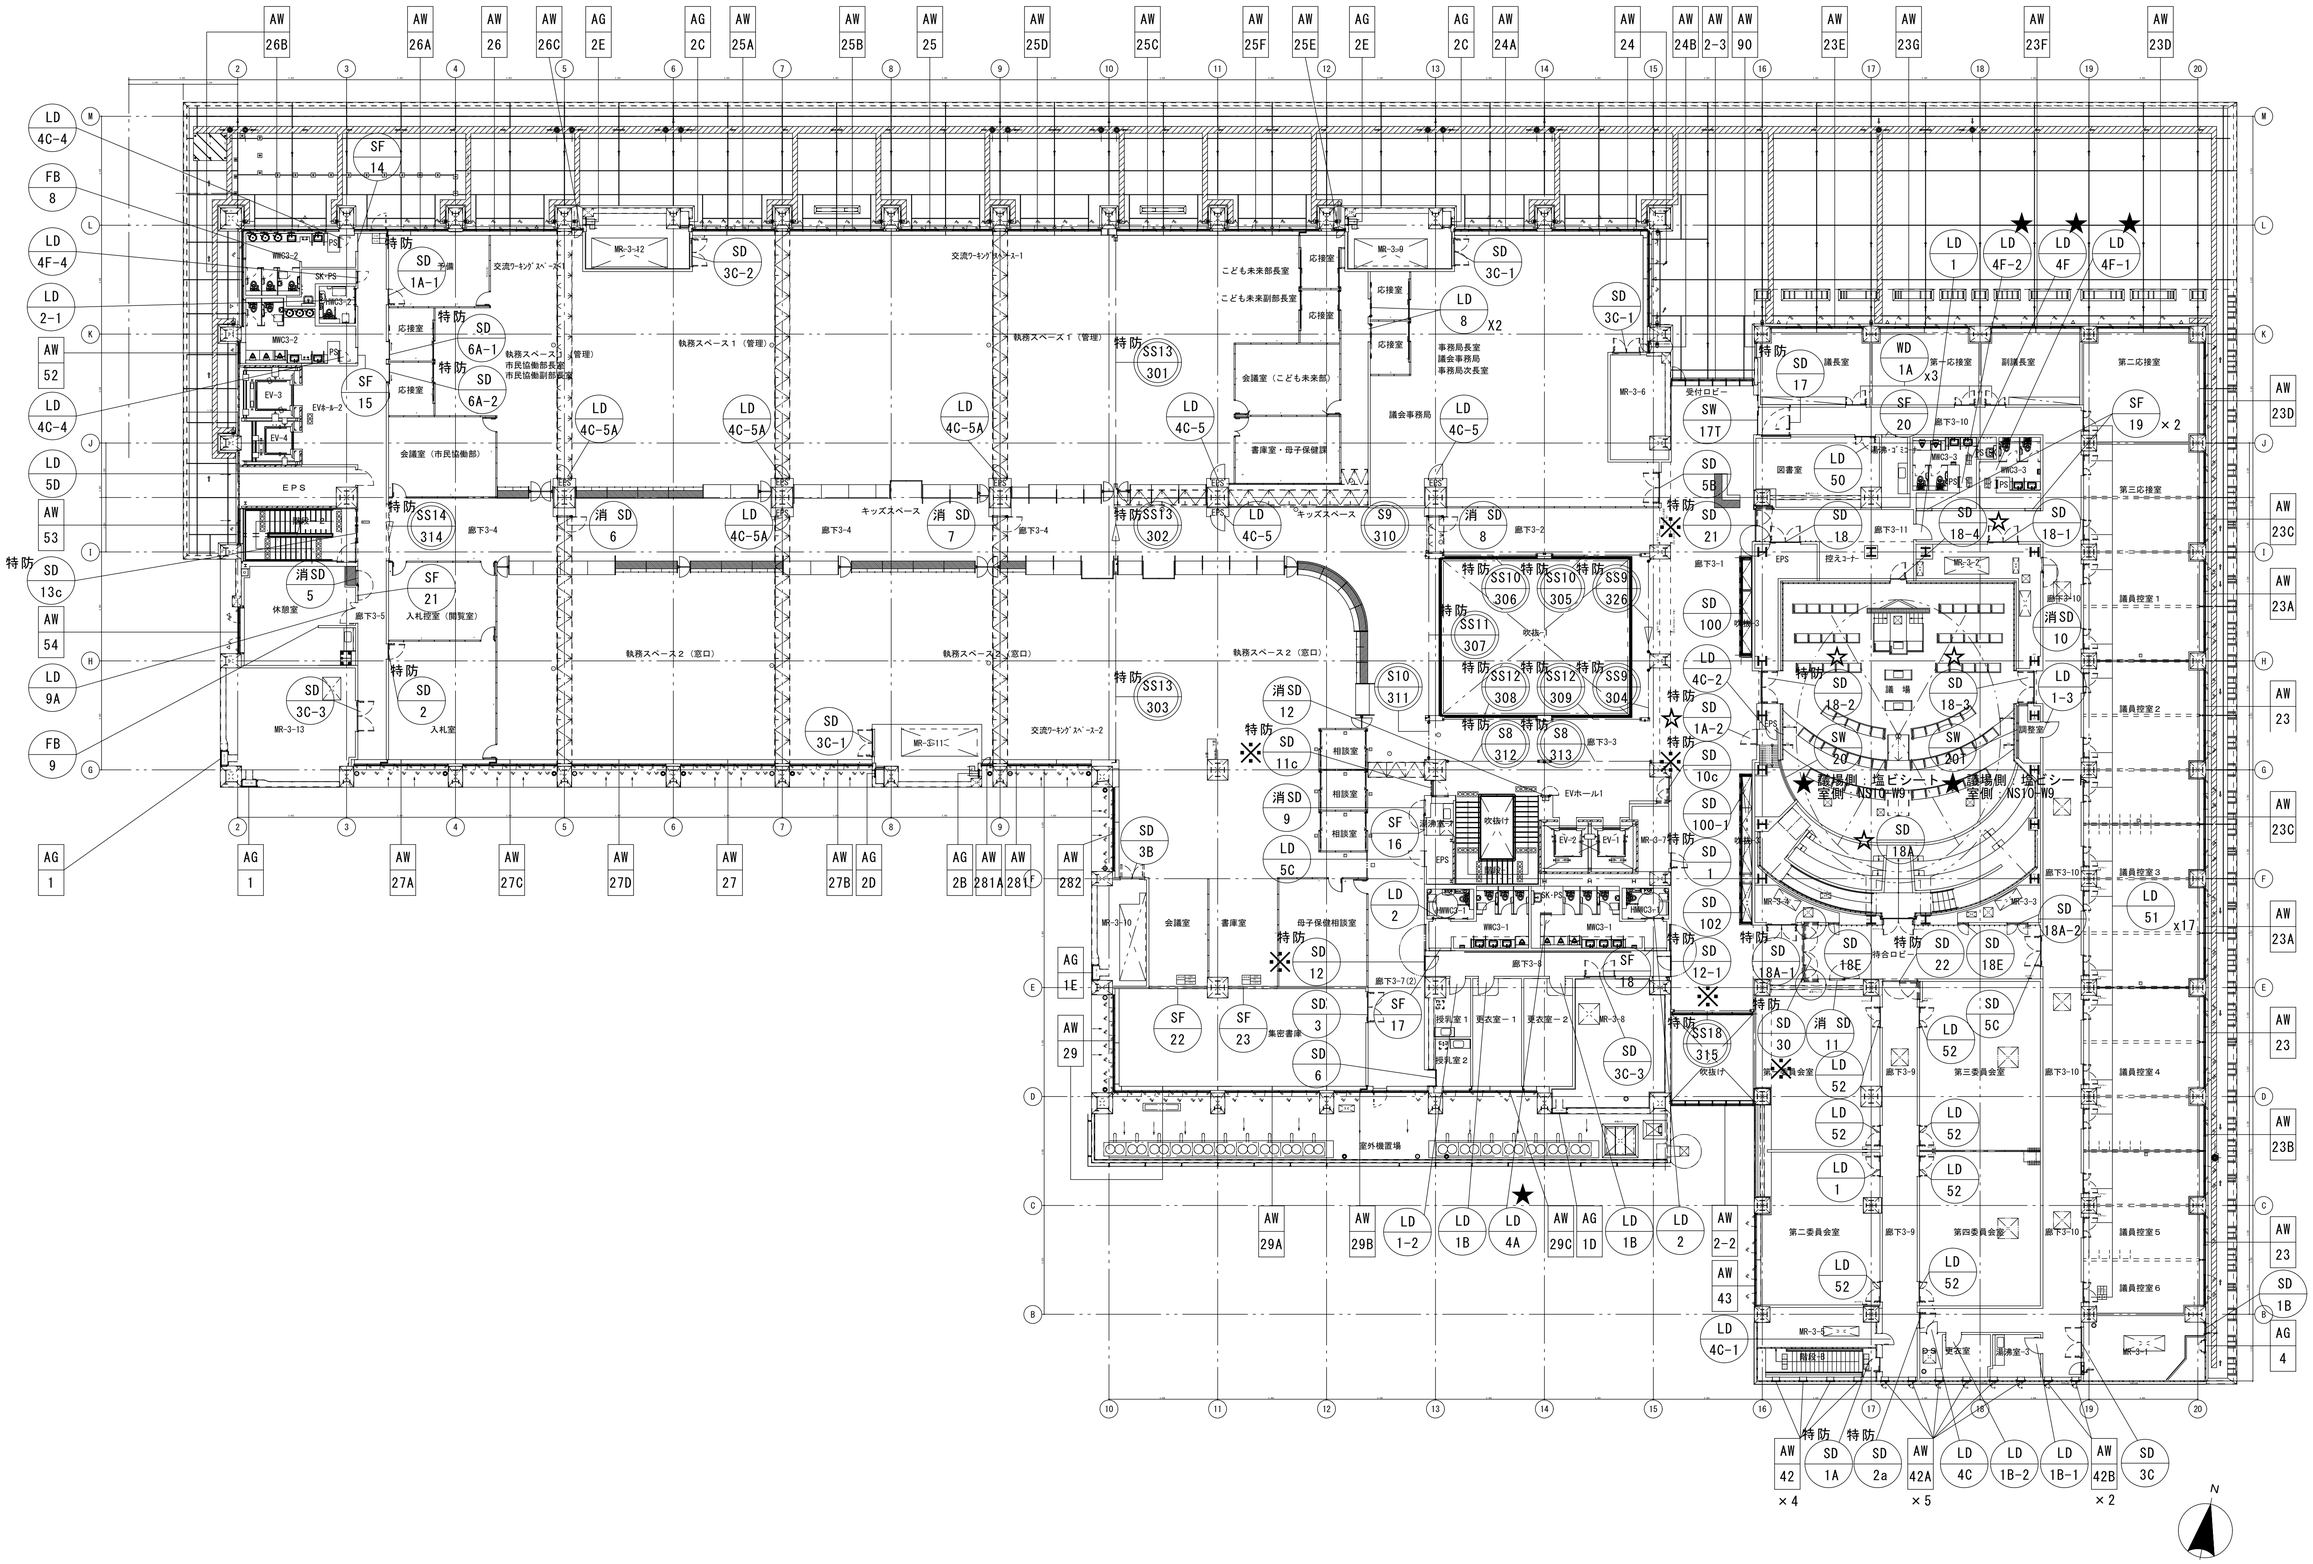

着工	平成 28年 6月25日		
竣工	令和 元年 11月30日		
監理			監理　日建・上田特定監理業務等共同企業体
施工			施工　大成・大旺新洋特定建設工事共同企業体

完成図　意-58

日建・上田特定設計委託業務共同企業体

高知市都市建設部公共建築課					
担当	担当	係長	課長補佐	副参事	課長

高知市新庁舎建設工事

3階 建具配置図

意 6 － 14

NO. 0－140004－B