01	市民ロビー詳細図	1/100

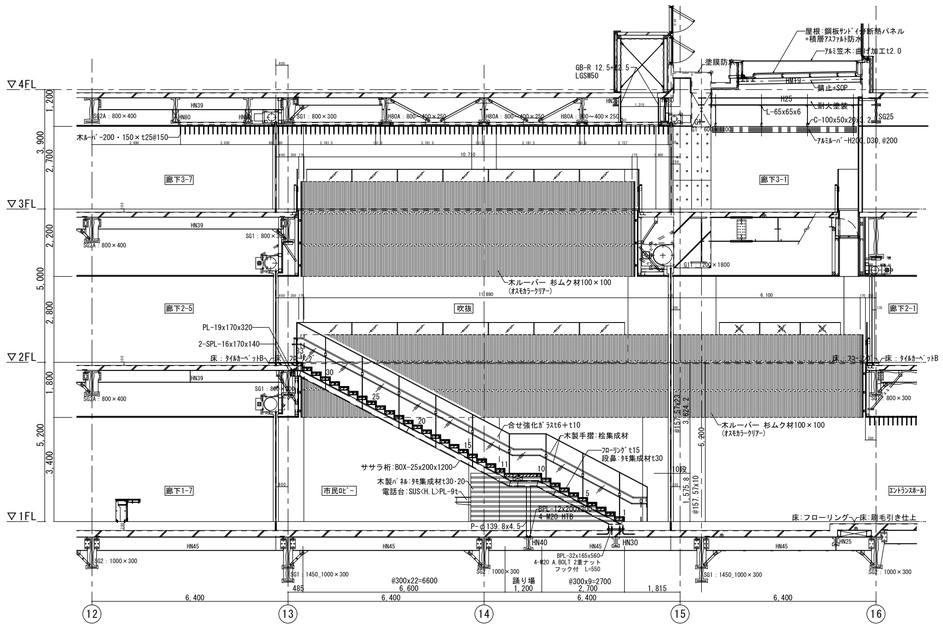

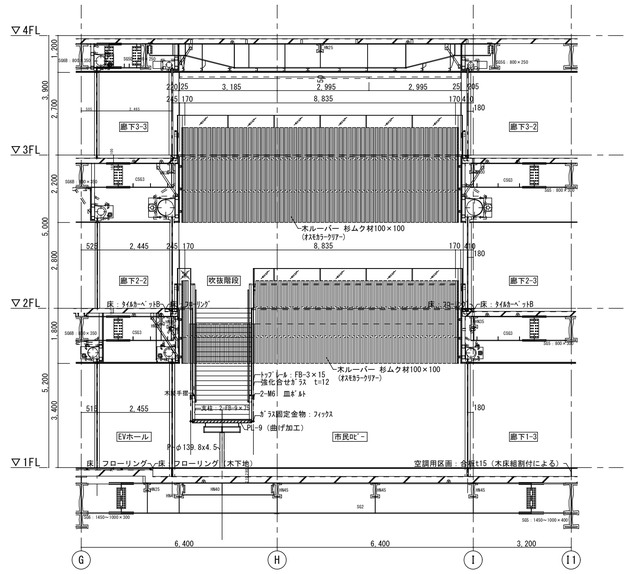

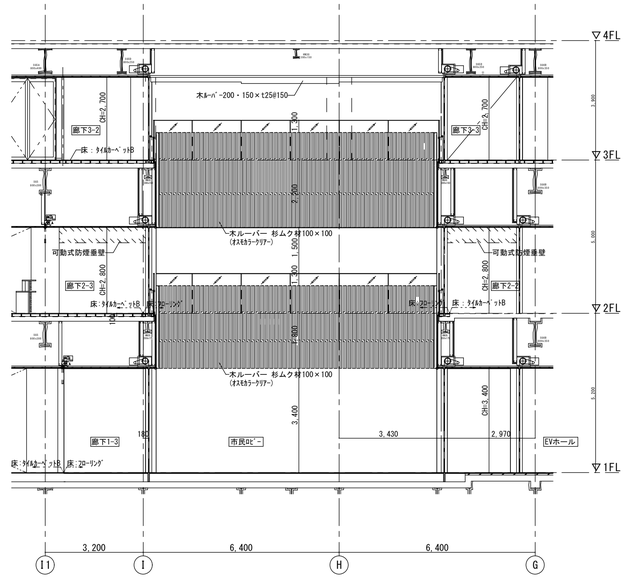

※特記なき鉄部はSOP仕上げとする。
※蹴上・踏面寸法は各階段図による
※手摺は耐圧仕様とし水平荷重300kg/m以上とする。

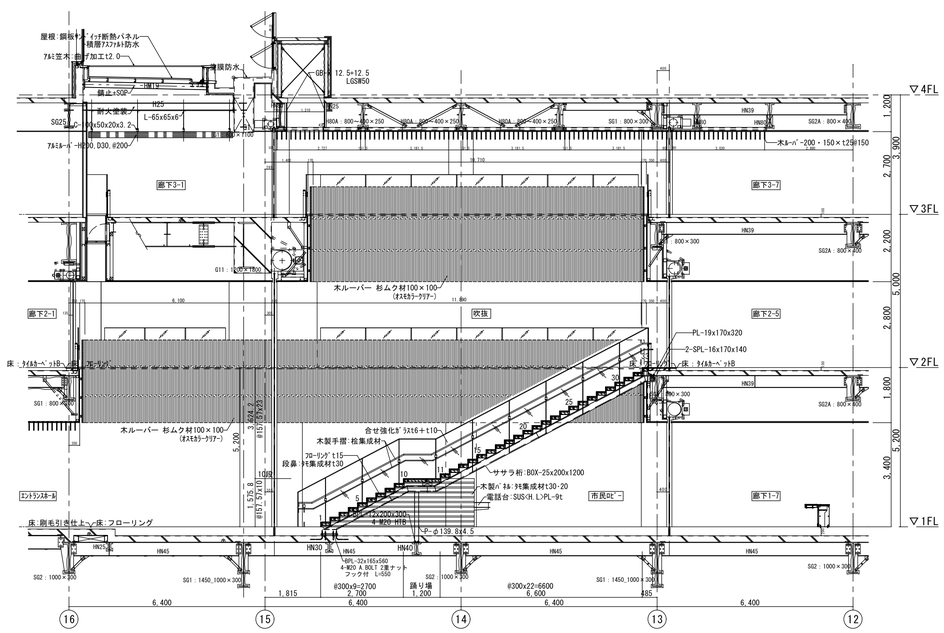

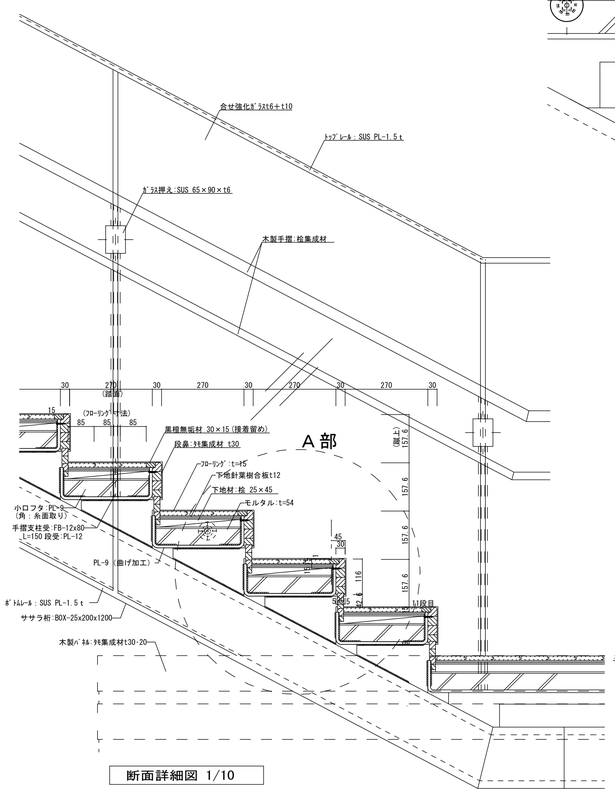

断面詳細図 1/10

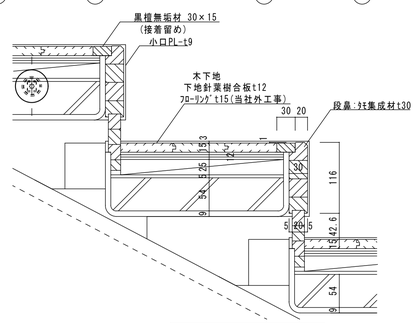

A部詳細図 1/5

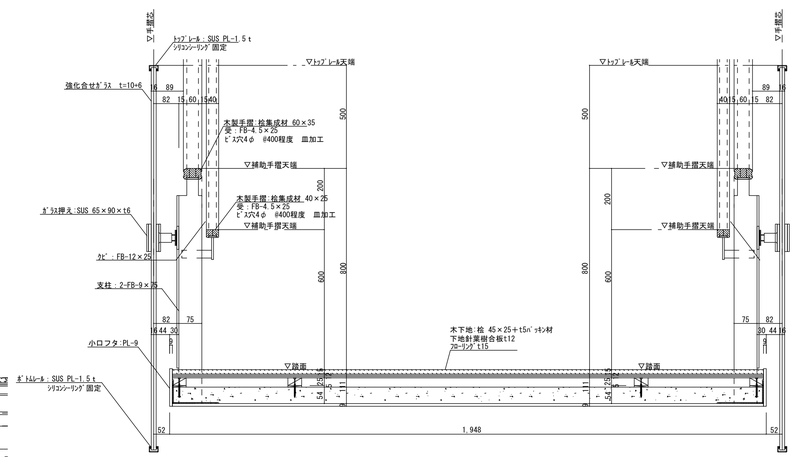

a-a' 断面図 1/10

着工	平成 28年 6 25		
竣工	令和 元年 11 30		
監理			監理 日建・上田特定監理業務等共同企業体
施工			施工 大成・大旺新洋特定建設工事共同企業体

完成図 意-103

日建・上田特定設計委託業務共同企業体

高知市都市建設部公共建築課					
担当	担当	係長	課長補佐	副参事	課長

高知市新庁舎建設工事

市民ロビー廻り詳細図

意 8 − 1

NO. 0 − 140004 − B