01 議場平面詳細図 1/100

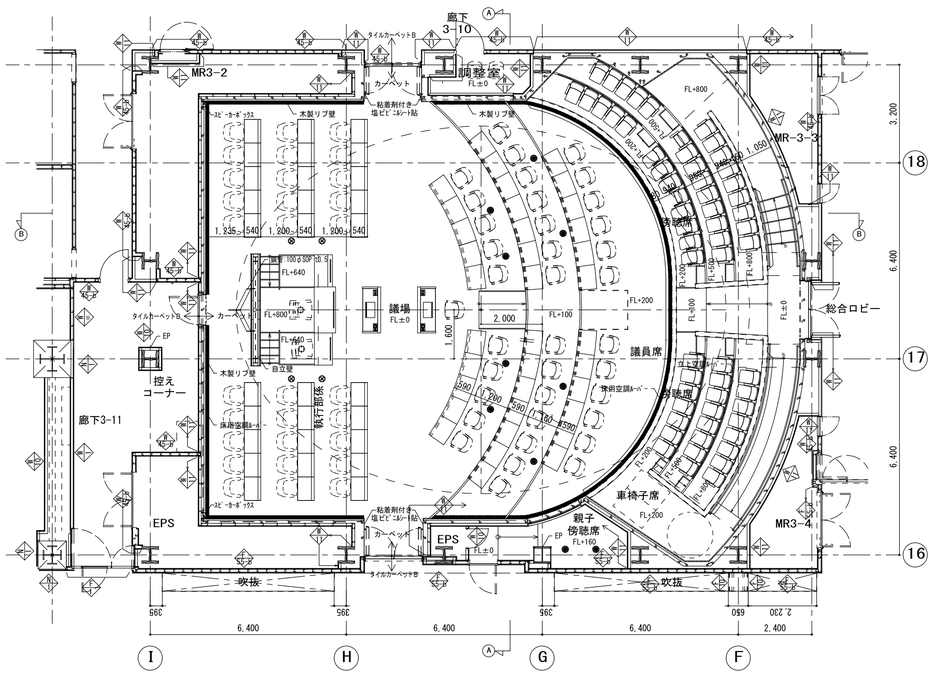

02 4階天井伏図 1/100

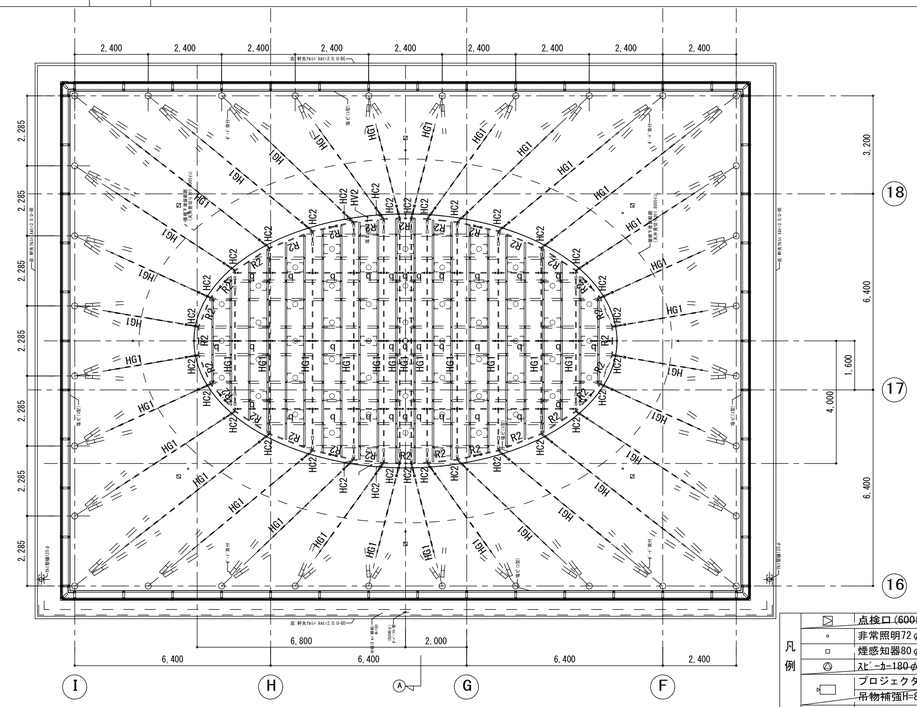

03 議場屋根伏図 1/100

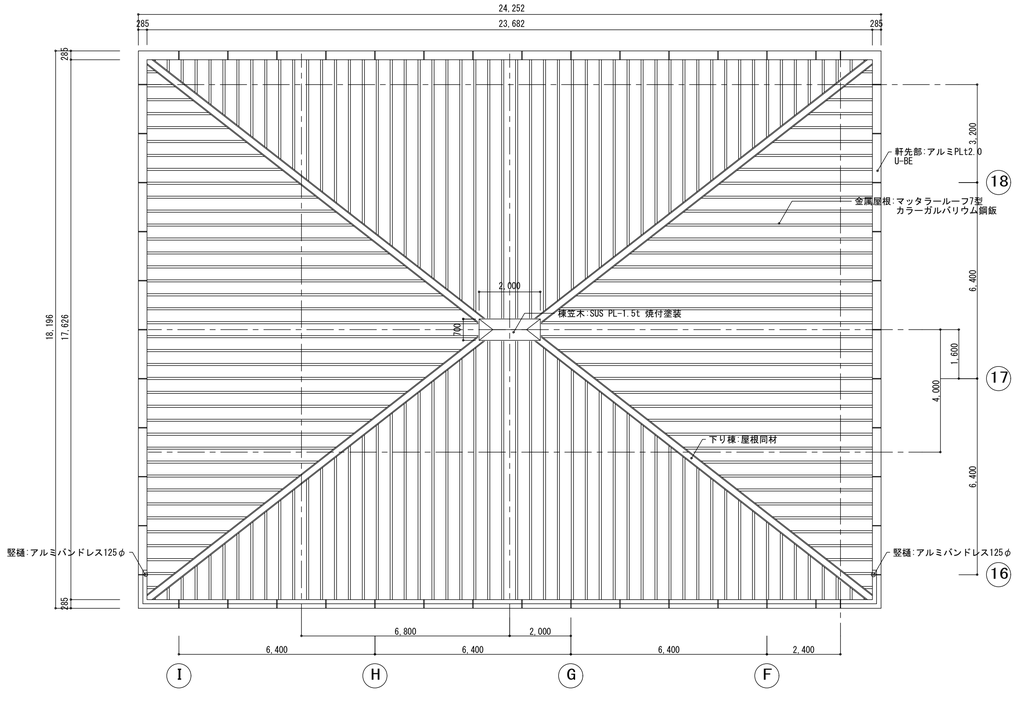

01 3階天井伏図 1/100

注) 特記なき限り、右記による。

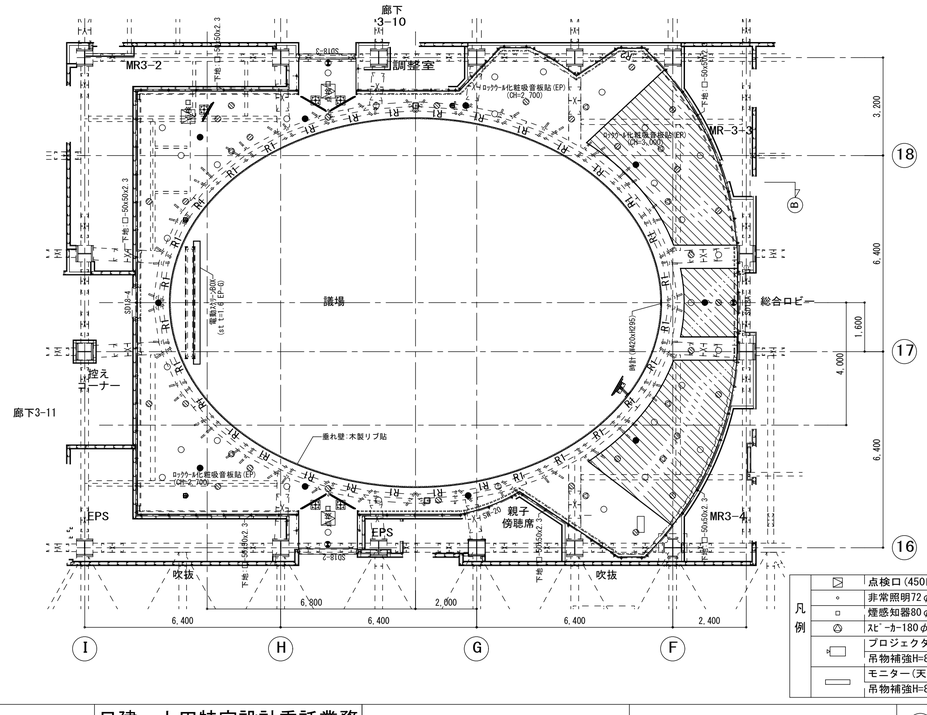

着工	平成 28年 6 25		
竣工	令和 元年 11 30		
監理			監理 日建・上田特定監理業務等共同企業体
施工			施工 大成・大旺新洋特定建設工事共同企業体

完成図 意-104

日建・上田特定設計委託業務共同企業体

高知市都市建設部公共建築課					
担当	担当	係長	課長補佐	副参事	課長

高知市新庁舎建設工事

議場詳細図ー1

意 8 − 2

NO. 0 − 140004 − B