01 3階平面詳細図 1/50

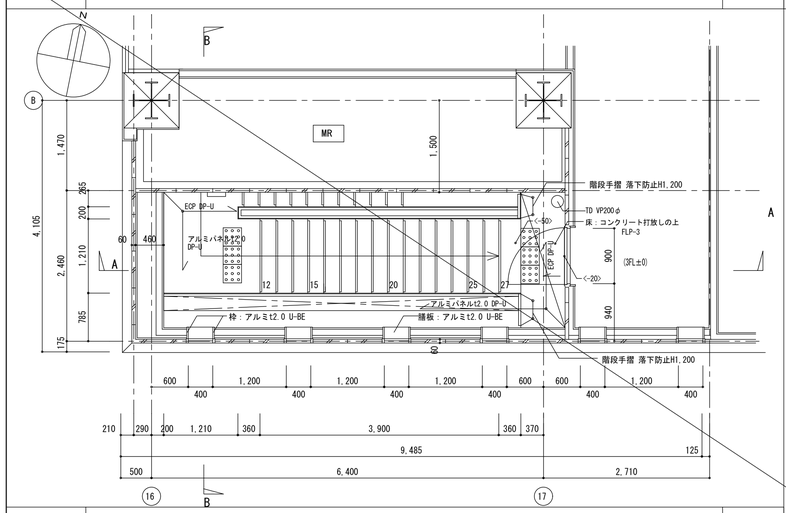

02 2階平面詳細図 1/50

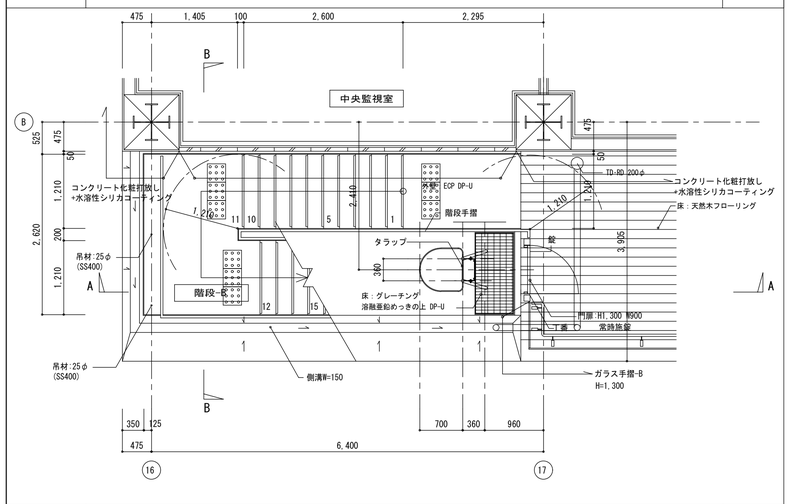

03 M2階平面詳細図 （屋外機置き場） 1/50

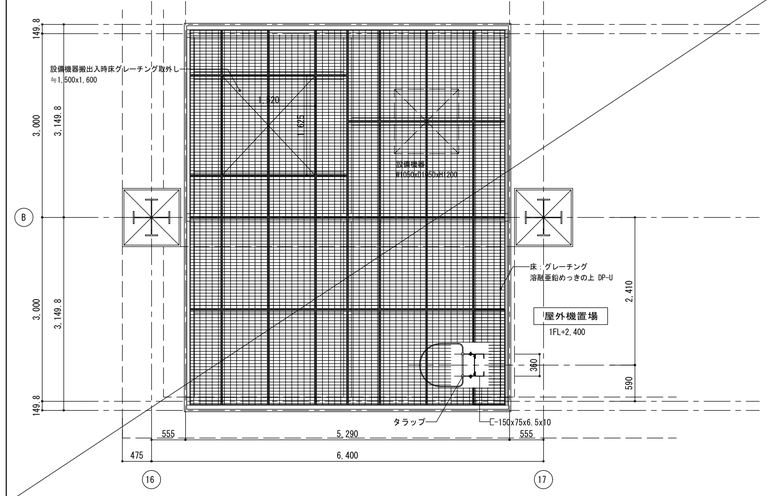

03 断面詳細図 1/50

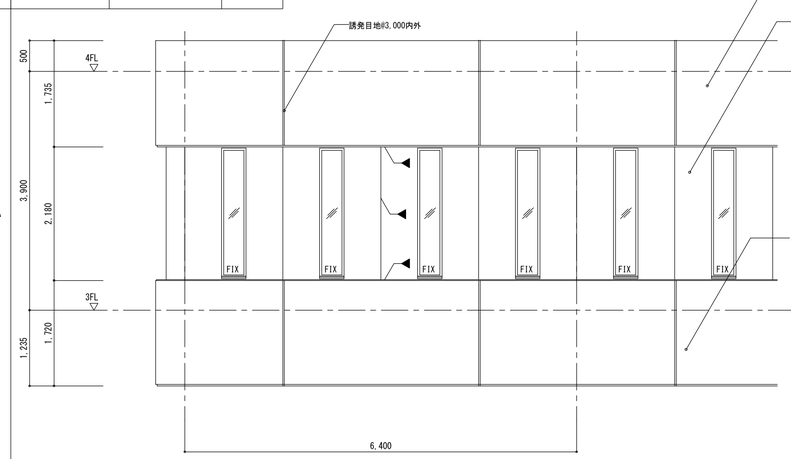

南側立面図

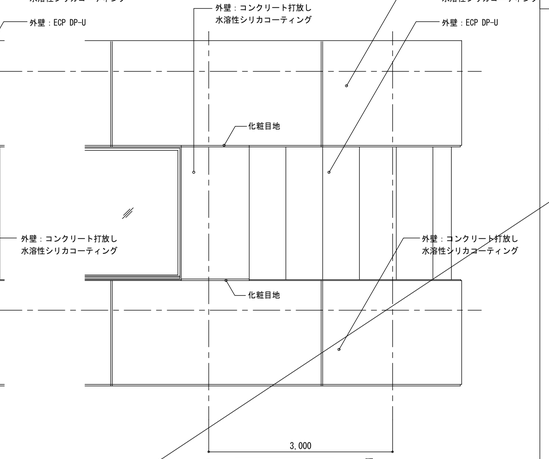

西側立面図

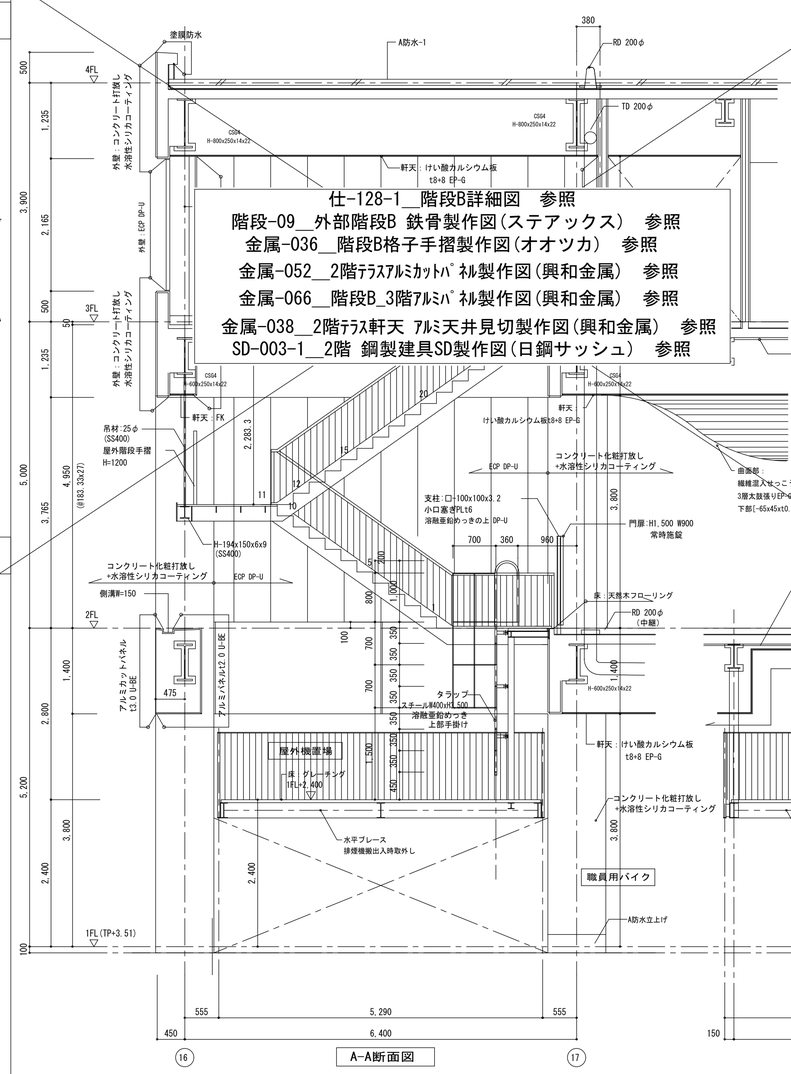

A-A断面図

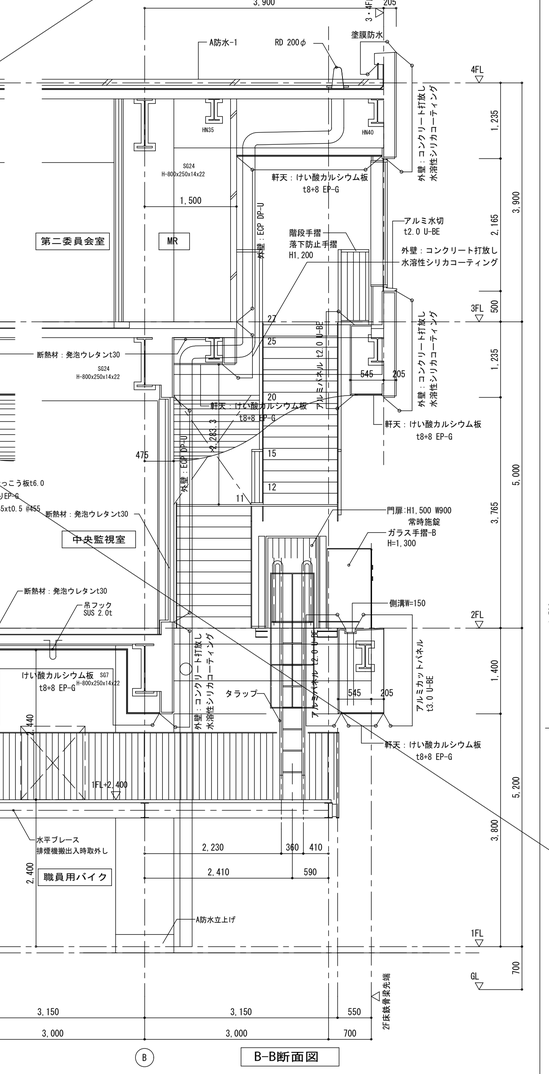

B-B断面図

03 部分詳細図 1/20

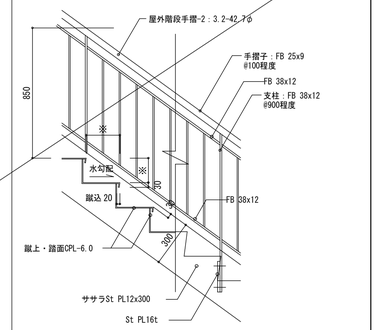

特記なき限り鉄部は溶融亜鉛めっきの上DP-U塗装とする
水平荷重300kg/m以上とすること

階段-B手摺詳細図 S=1/20

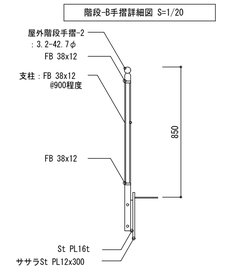

階段-B手摺詳細図 S=1/20

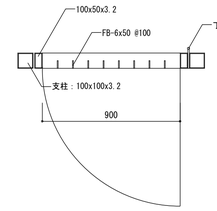

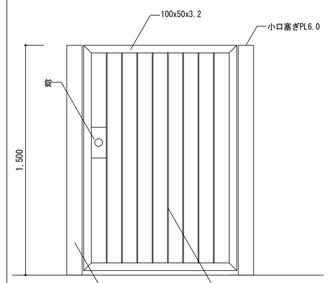

※特記なき限り、鉄部は全て溶融亜鉛メッキの上DP-U

門扉詳細図 S=1/20

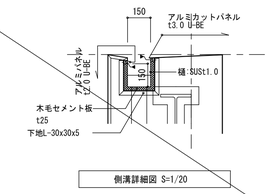

側溝詳細図 S=1/20

着工 平成 28年 6 25			
竣工 令和 元年 11 30			
監理	監理 日建・上田特定監理業務等共同企業体		
施工	施工 大成・大旺新洋特定建設工事共同企業体		

完成図 意-99

日建・上田特定設計委託業務共同企業体

高知市都市建設部公共建築課					
担当	担当	係長	課長補佐	副参事	課長

高知市新庁舎建設工事

屋外階段廻り詳細図－２（階段－Ｂ）

意 7 － 28

NO. 0－140004－B