01	断面詳細図-2-2 （Ⓖ-Ⓗ間）	1/100

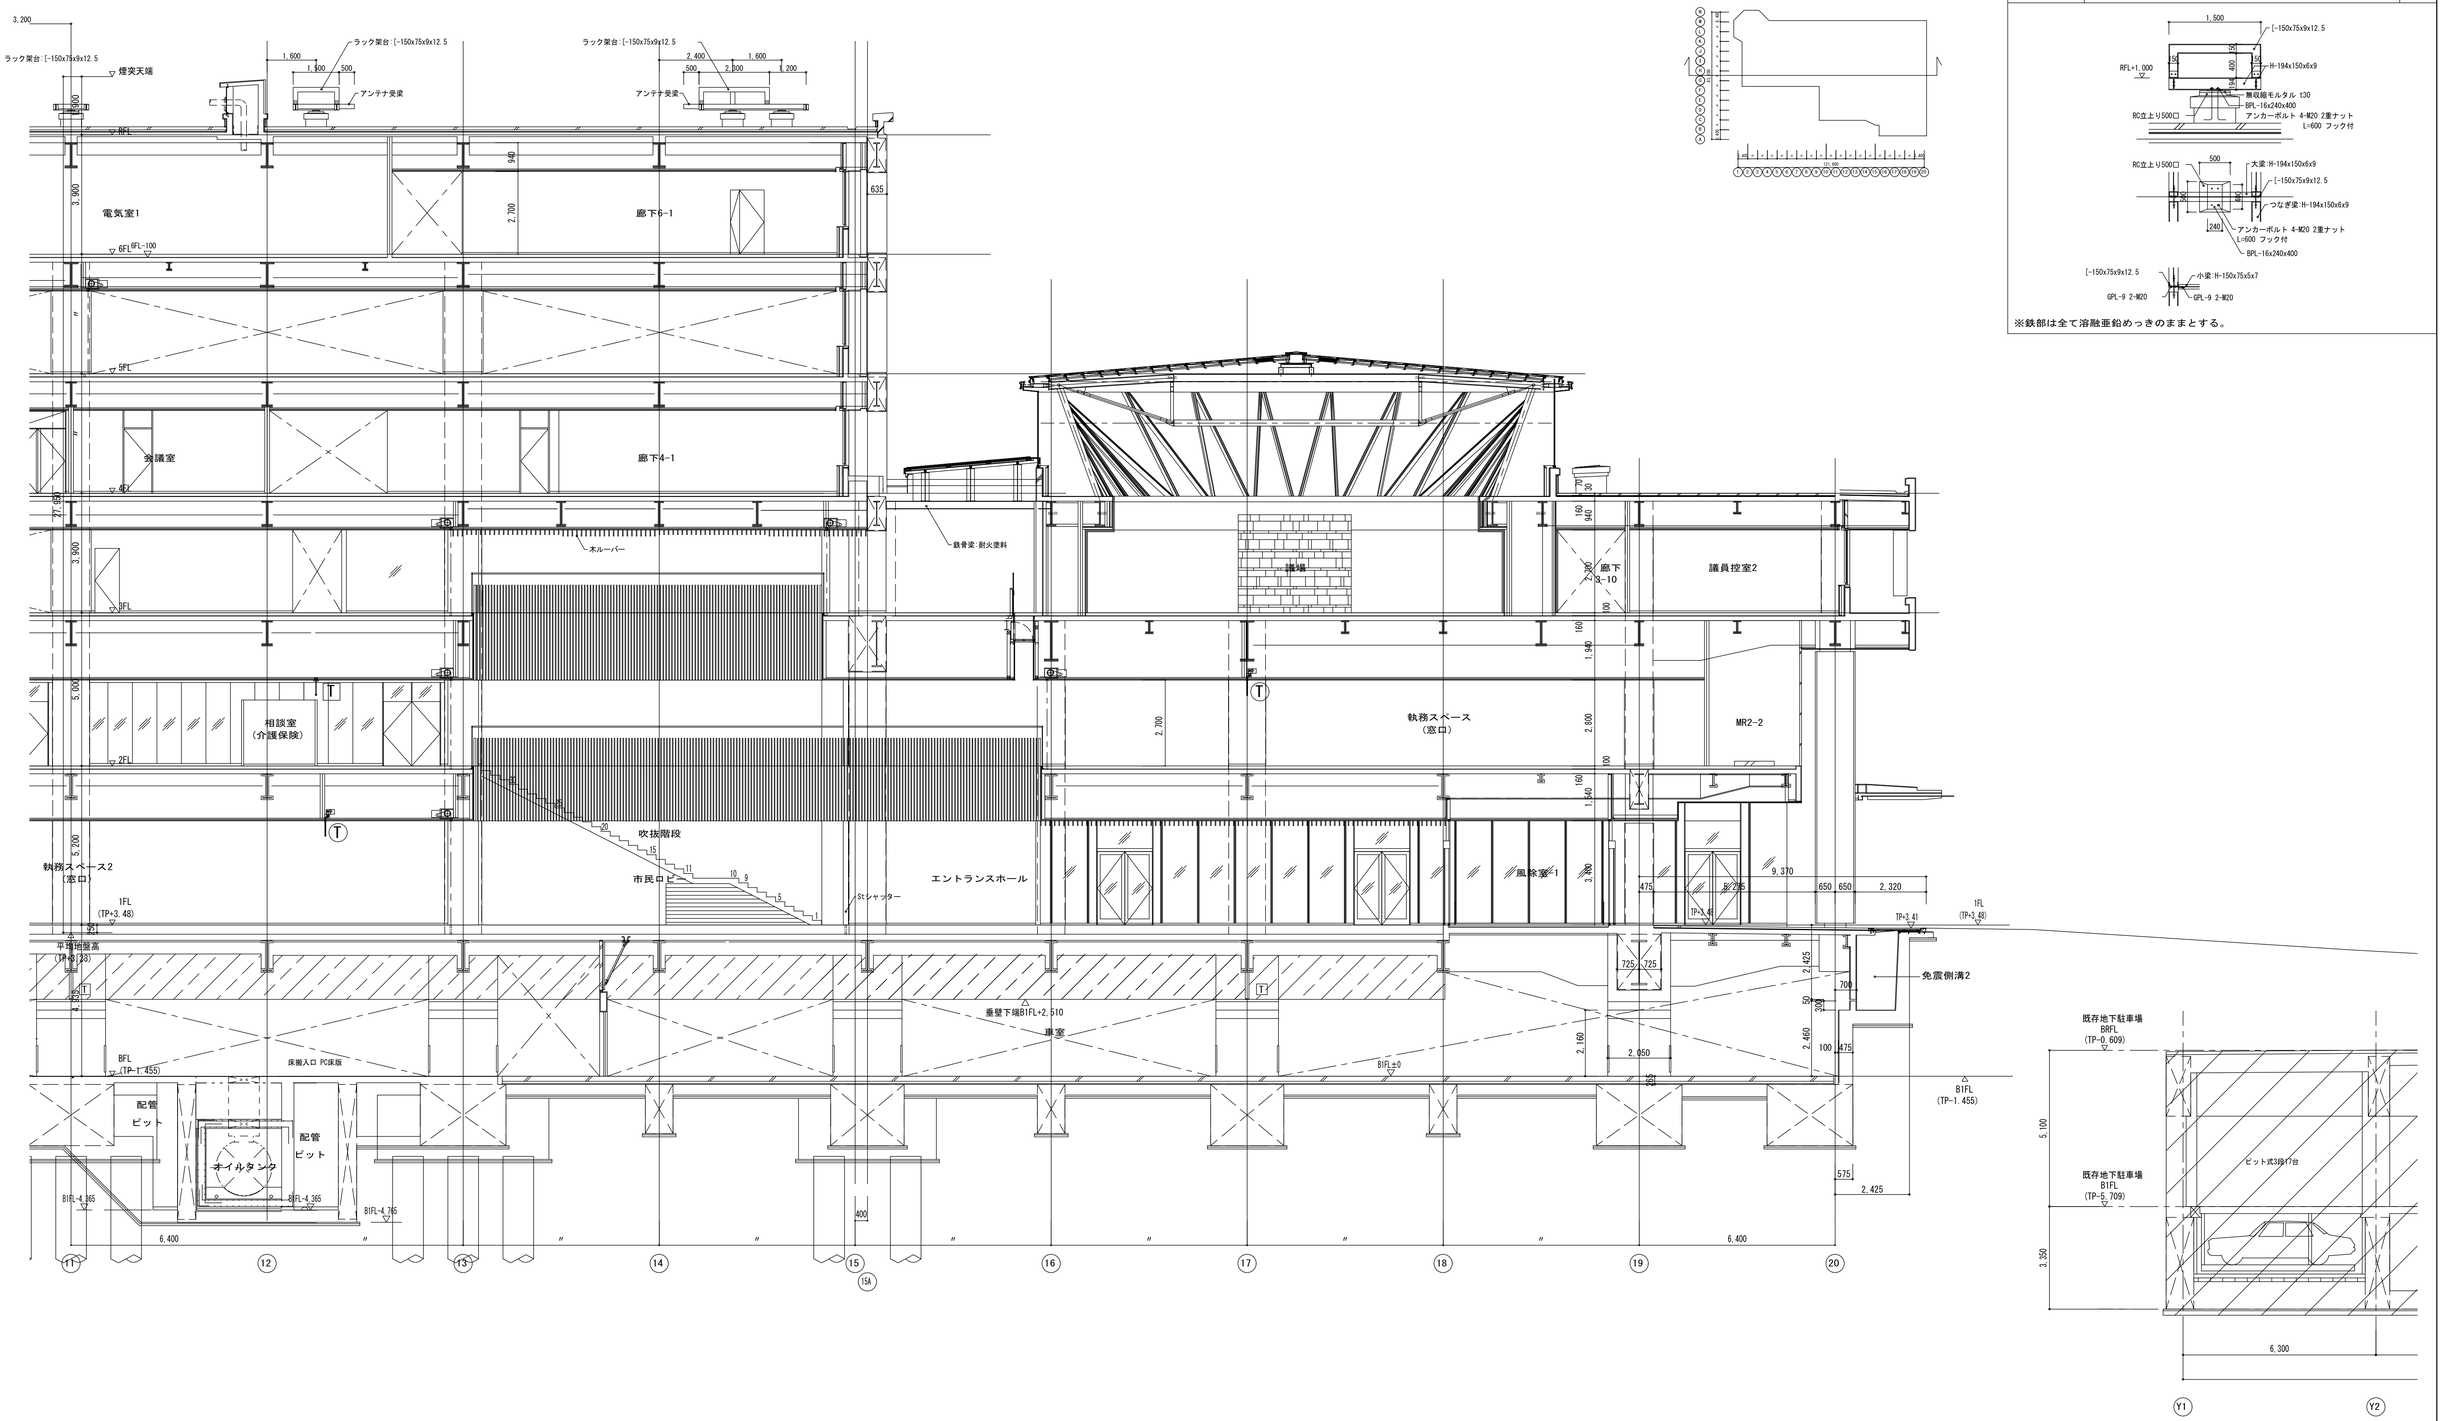

電気ラック受架台詳細図

1/50

※鉄部は全て溶融亜鉛めっきのままとする。

着工	平成 28年 6 25		
竣工	令和 元年 11 30		
監理			監理 日建・上田特定監理業務等共同企業体
施工			施工 大成・大旺新洋特定建設工事共同企業体

完成図 意-79

日建・上田特定設計委託業務共同企業体

高知市都市建設部公共建築課					
担当	担当	係長	課長補佐	副参事	課長

高知市新庁舎建設工事

断面詳細図－２－２

意 7 － 8

NO. 0－140004－B