01	免震階平面図-1	1/200

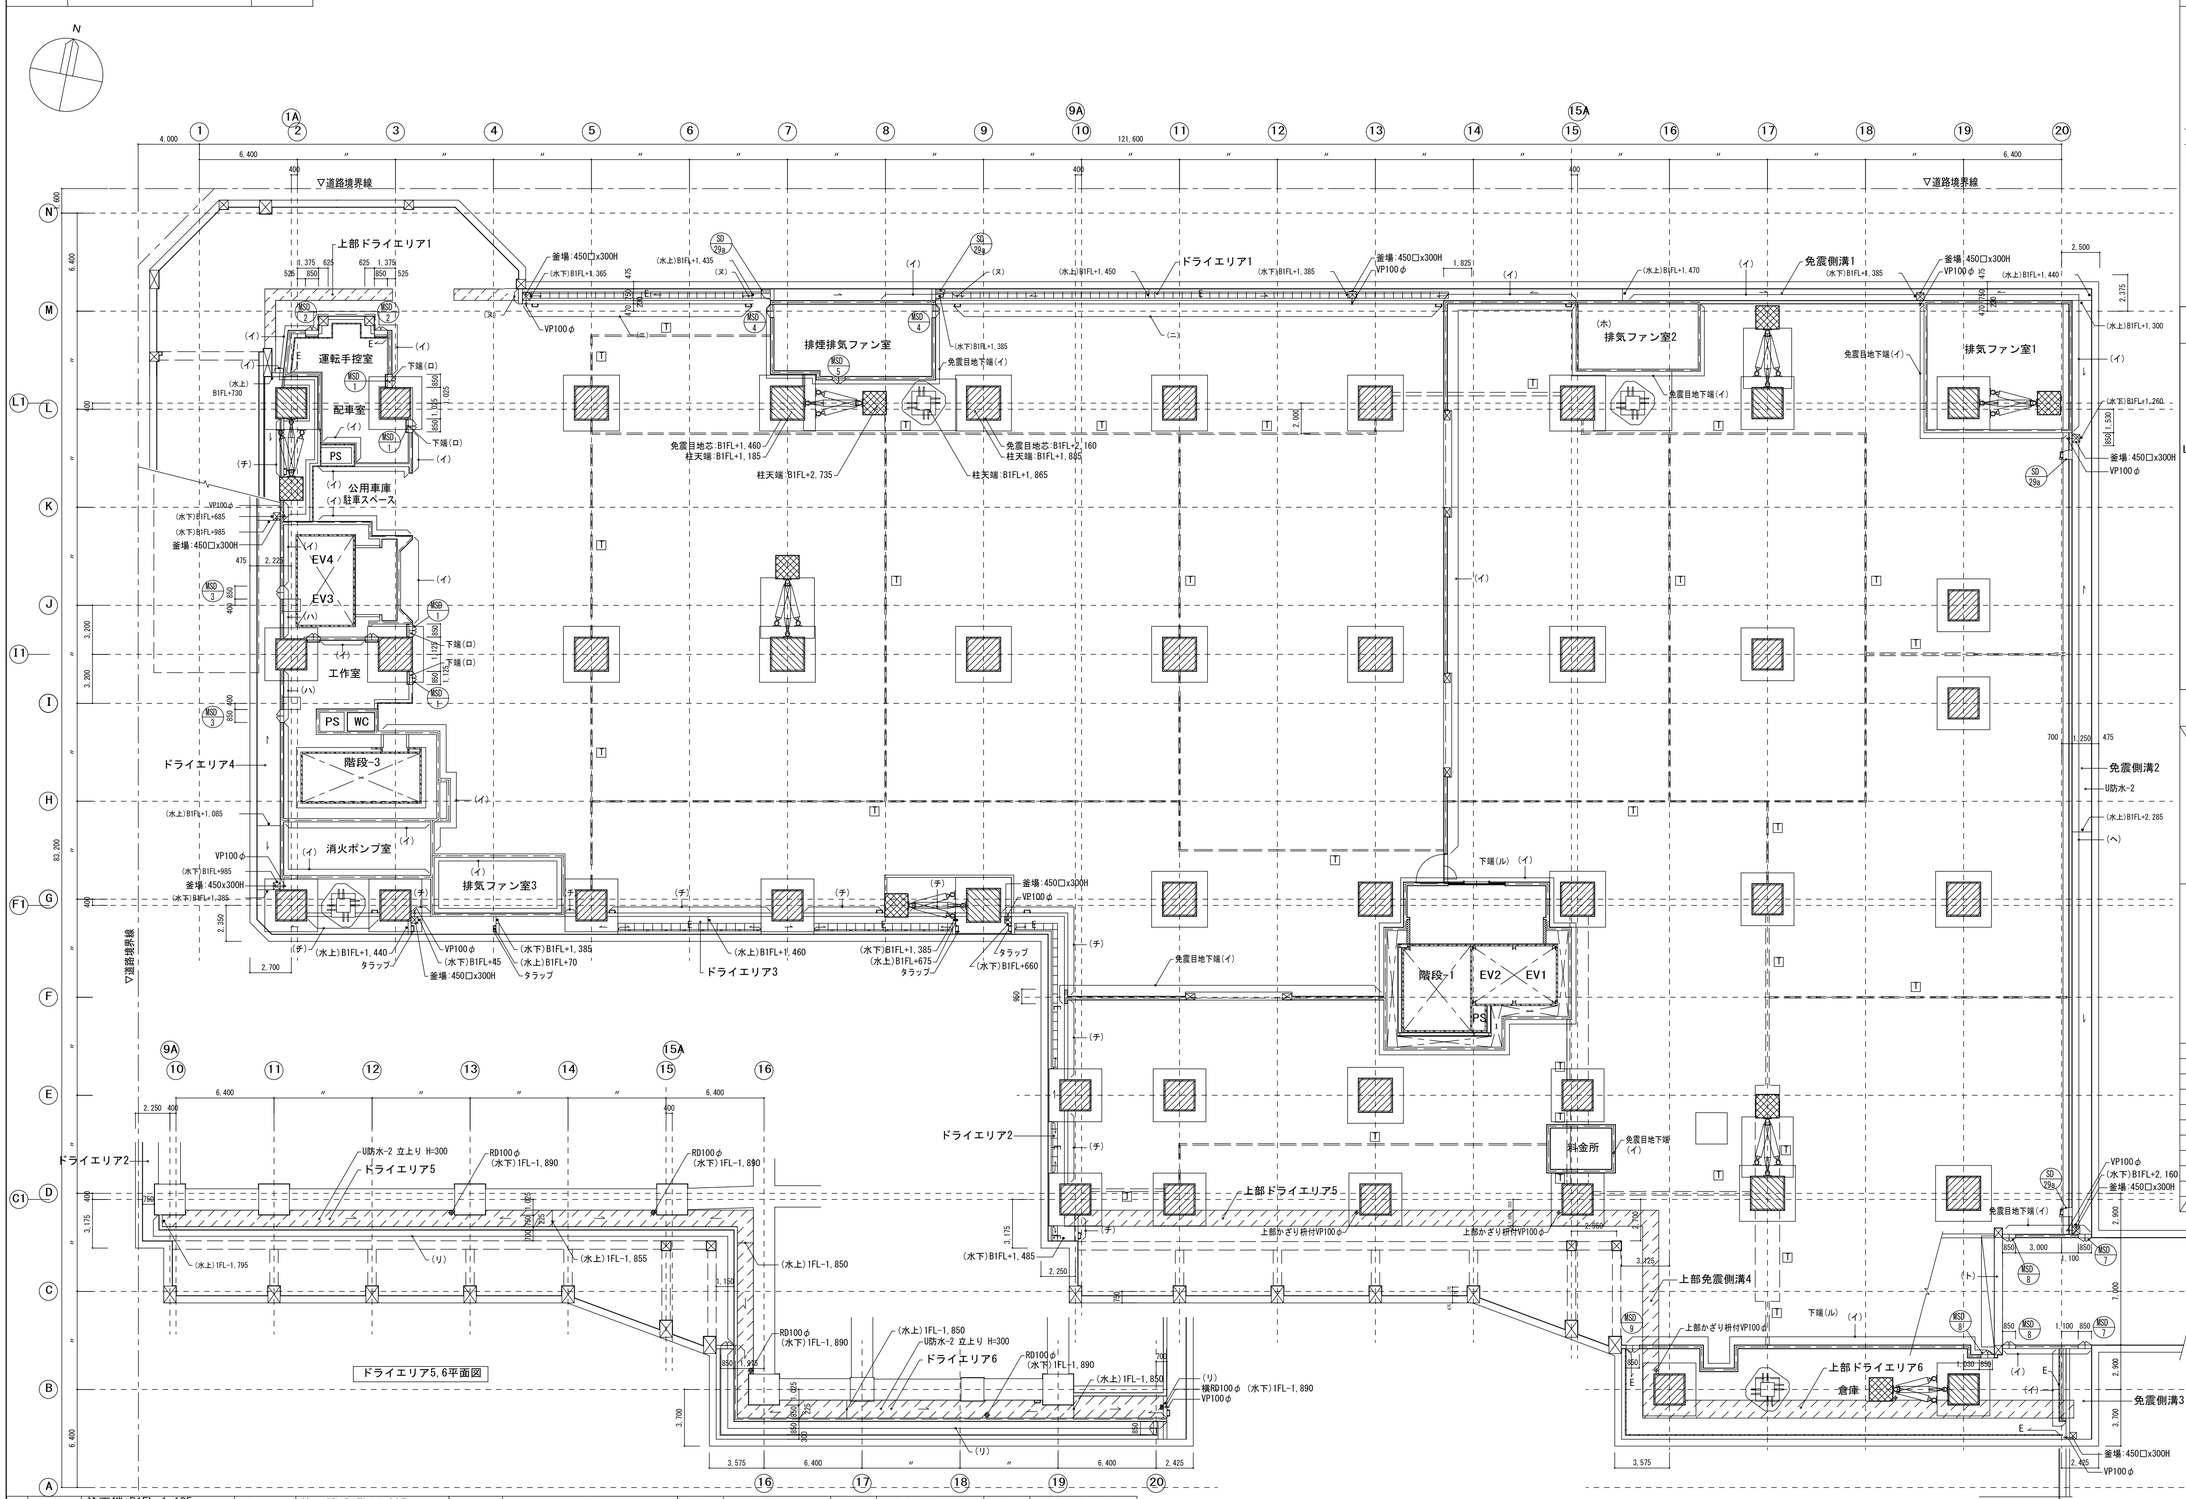

凡例			
	柱天端:B1FL+1,185 アイソレーター 免震目地芯:B1FL+1,460		柱天端:B1FL+1,885 免震目地芯:B1FL+2,160
	柱天端:B1FL+2,735 オイルダンパー		
	柱天端:B1FL+2,220 ループ状ダンパー		

		符号	壁天端レベル	符号	壁天端レベル	符号	壁天端レベル
	コンクリート壁,柱	(イ)	B1FL+2,760	(ヘ)	B1FL+2,510	(ル)	B1FL+2,460
	ALC版 t100	(ロ)	B1FL+2,135	(ト)	B1FL+4,730		
	ECP板(押出成形セメント板)	(ハ)	B1FL+2,360	(チ)	B1FL+1,785		
	タラップ	(ニ)	B1FL+1,835	(リ)	B1FL+3,345		
		(ホ)	B1FL+2,285	(ヌ)	B1FL+3,535		

着工	平成 28年 6 25		
竣工	令和 元年 11 30		
監理			
施工			施工 大成・大旺新洋特定建設工事共同企業体

完成図 意-113

日建・上田特定設計委託業務共同企業体

高知市都市建設部公共建築課					
担当	担当	係長	課長補佐	副参事	課長

高知市新庁舎建設工事

免震階平面図－１（アイソレータレベル）

意 9 － 1

NO. 0－140004－B

05 免震装置耐火被覆材 1/10

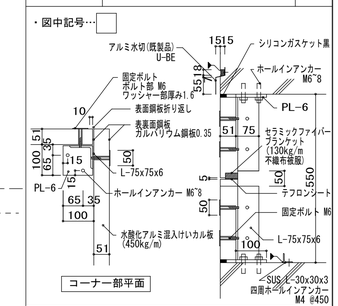

07 免震目地 1/2

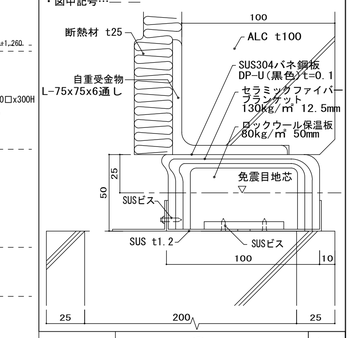

08 免震扉 MSD

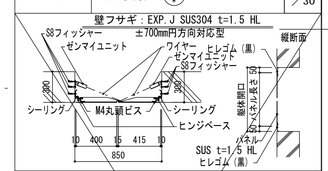

符号	W x H	備考
MSD1	850 x 675	耐火帯付
MSD2	850 x 1,225	
MSD3	850 x 1,075	
MSD4	850 x 700	
MSD5	850 x 525	耐火帯付
MSD6	850 x 350	(車室・防火区画のみ耐火帯付)
MSD7	850 x 1,975	
MSD8	850 x 2 020	(倉庫のみ耐火帯付)
MSD9	850 x 635	耐火帯付