| 01 | 断面詳細図 | 1/50 |
|---|---|---|




| 02 | 階段詳細図 | S=1/20 |
|---|---|---|







共通：原則手摺端部は壁面へ曲げ込むこと

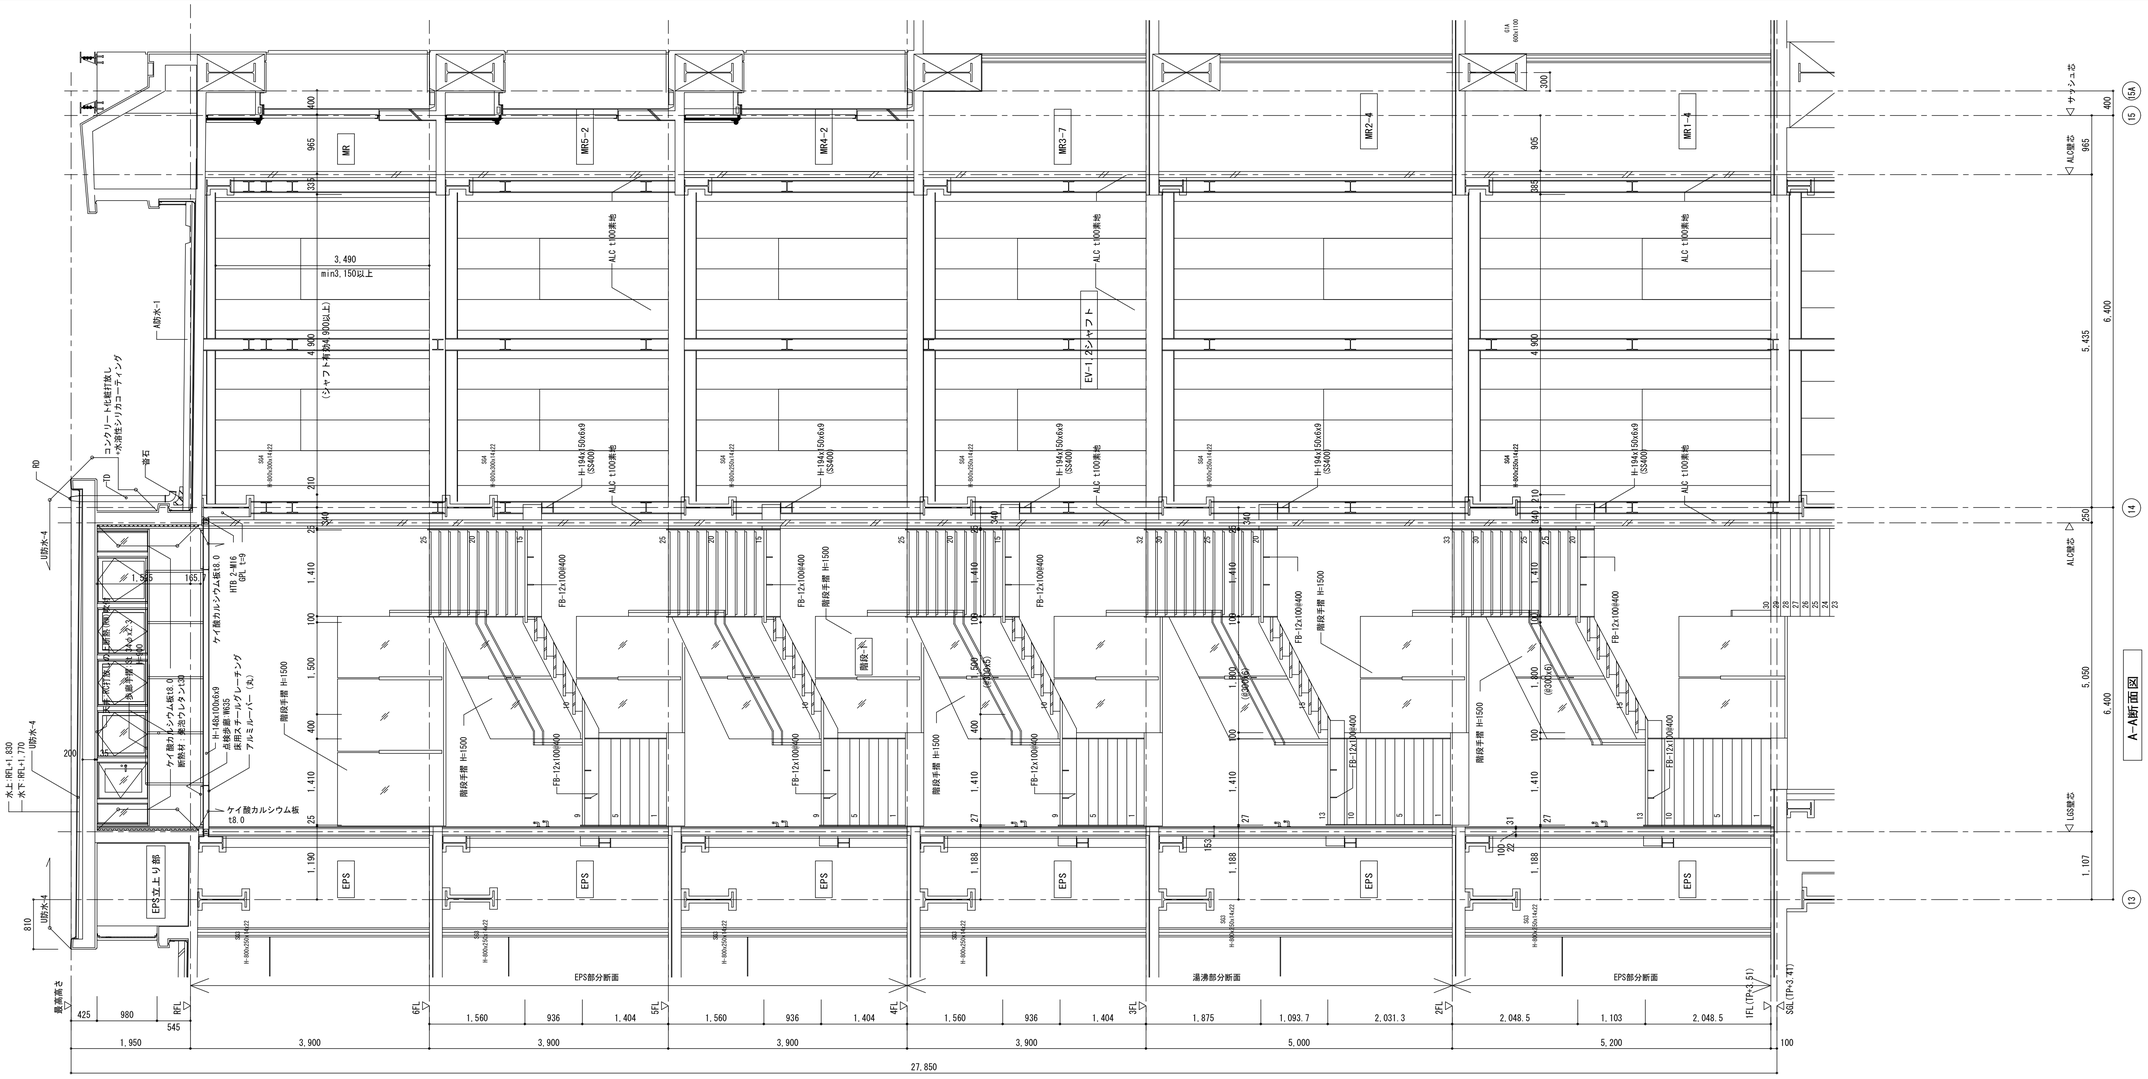※特記なき鉄部はEP-G仕上げとする。
※蹴上・踏面寸法は各階段図による
※手摺は割任仕様とし水平荷重300kg/m以上とする。

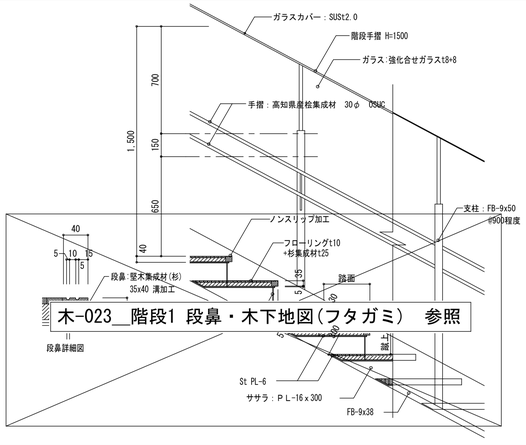


あ-あ断面図 1/10

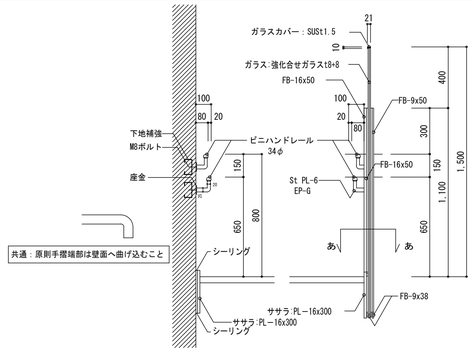


D-D断面図 1/20

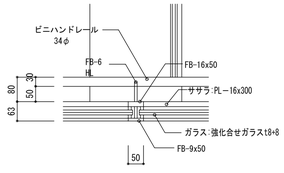


階段取付部分詳細図 S=1/20

| | | | |
|---|---|---|---|
| 着工 | 平成 28年 6 25 | | |
| 竣工 | 令和 元年 11 30 | | |
| 監理 | | | 監理 日建・上田特定監理業務等共同企業体 |
| 施工 | | | 施工 大成・大旺新洋特定建設工事共同企業体 |

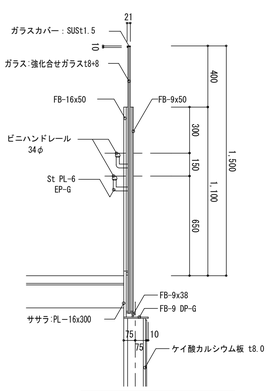完成図 意-94

日建・上田特定設計委託業務
共同企業体
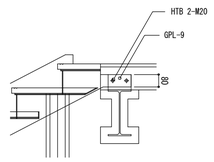
| 高知市都市建設部公共建築課 | | | | | |
|---|---|---|---|---|---|
| 担当 | 担当 | 係長 | 課長補佐 | 副参事 | 課長 |

高知市新庁舎建設工事

意 7 － 23

階段・EV廻り詳細図－２（階段－１・EV1,2）

NO. 0－140004－B