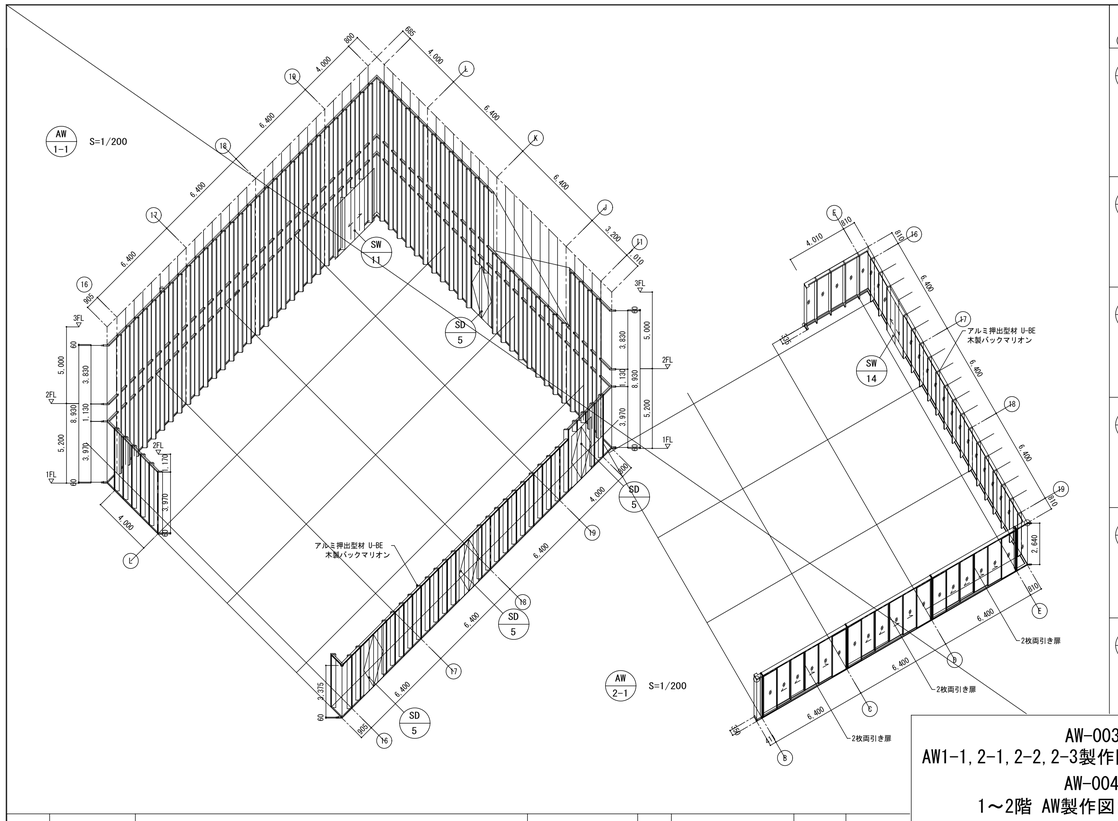

AW-003,006
AW1-1,2-1,2-2,2-3製作図(ニュースト)　参照
AW-004,005
1～2階 AW製作図(三協立山)　参照

符号(材質)	使用場所	形式・機構	内法寸法(WxH)	ガラス	材質程度・仕上げ	性能	備考(枠・付属品等)
AW 1-1			図示		アルミ押出型材 U-BE 木製方立		ブラインド W1,600xH2,800x70 衝突防止フィルム(1階部分のみ)
AW 2	1階 交流ワーキングスペース	1/300 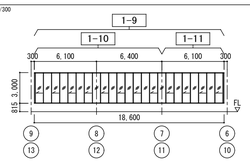	18,600 × 3,000		アルミ押出型材 U-BE		ブラインド W1,600xH2,800x11 W 800xH2,800x1
AW 2-1	2階 食堂		図示		アルミ押出型材 U-BE 木製方立		衝突防止フィルム
AW 2-2	吹抜-3	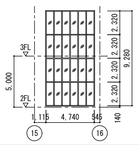	図示		アルミ押出型材 U-BE 木製方立		詳細図参照 電動ロールブラインド W1,600xH8,000x3 防火設備
AW 3	1階 交流ワーキングスペース	1/300 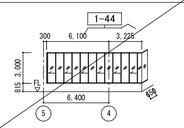	**** × 3,000		アルミ押出型材 U-BE		ブラインド W1,600xH2,800x6
AW 4	1階 金融機関	1/300 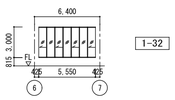	5,550 × 3,000		アルミ押出型材 U-BE		

符号(材質)	使用場所	形式・機構	内法寸法(WxH)	ガラス	材質程度・仕上げ	性能	備考(枠・付属品等)
AW 5	1階 執務スペース	1/300 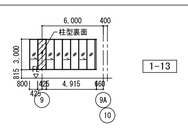	**** × 3,000		アルミ押出型材 U-BE		ブラインド W1,600xH2,800x3 W 800xH2,800x1
AW 6	1階 執務スペース	1/300 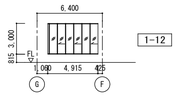	4,915 × 3,000		アルミ押出型材 U-BE		ブラインド W1,600xH2,800x3
AW 7	1階 書庫・倉庫	1/300 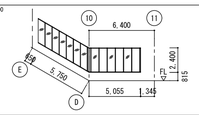 FIX窓	**** × 2,400		アルミ押出型材 U-BE		ブラインド W1,600xH2,800x6 W 800xH2,800x1 化粧フィルム貼(ぼかし)(10 - 11 通り間のみ) 防火設備
AW 8	1階 執務スペース	1/300 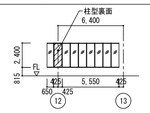 FIX窓	**** × 2,400		アルミ押出型材 U-BE		ブラインド W1,600xH2,800x3 W 800xH2,800x2 化粧フィルム貼(ぼかし) 防火設備
AW 9	1階 喫煙室	1/300 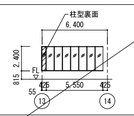 FIX窓	6,030 × 2,400		アルミ押出型材 U-BE		ブラインド W1,600xH2,800x3 W 800xH2,800x1 化粧フィルム貼(ぼかし) 防火設備
AW 10	1階 執務スペース (窓口)	1/300 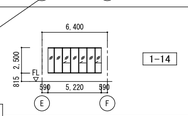	5,220 × 2,500		アルミ押出型材 U-BE		ブラインド W1,600xH2,800x3 W 800xH2,800x1
		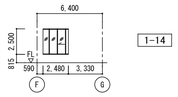	2,480 × 2,500		アルミ押出型材 U-BE		ブラインド W2,480xH2,800x1
AW 12	2階 執務スペース (窓口)	1/300 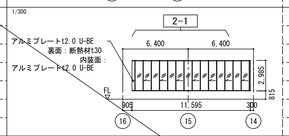	11,595 × 2,985		アルミ押出型材 U-BE		ブラインド W1,600xH2,800x7
AW 13	2階 執務スペース (窓口)	1/300 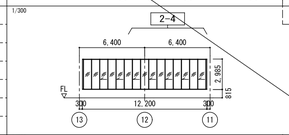	12,200 × 2,985		アルミ押出型材 U-BE		ブラインド W1,600xH2,800x7 W 800xH2,800x1
AW 14	2階 執務スペース (窓口)	1/300 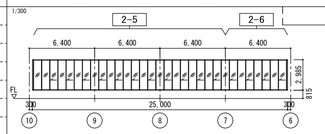	25,000 × 2,985		アルミ押出型材 U-BE		ブラインド W1,600xH2,800x15 W 800xH2,800x1
AW 16	2階 事務室 (窓口)	1/300 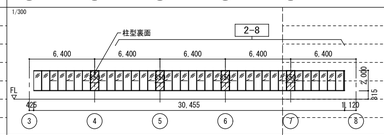	30,455 × 2,985		アルミ押出型材 U-BE		ブラインド W1,600xH2,800x15 W 800xH2,800x4 防火設備
AW 17	2階 事務室 (窓口)	1/300 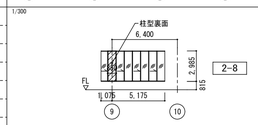	6,250 × 2,985		アルミ押出型材 U-BE		ブラインド W1,600xH2,800x3 W 800xH2,800x1 防火設備

柱型裏面:アルミカットパネルt3.0 U-BE(裏面補強付)

着工	平成 28年 6 25		
竣工	令和 元年 11 30		
監理		監理 日建・上田特定監理業務等共同企業体	
施工		施工 大成・大旺新洋特定建設工事共同企業体	

完成図　意-69

日建・上田特定設計委託業務共同企業体

高知市都市建設部公共建築課

担当	担当	係長	課長補佐	副参事	課長

高知市新庁舎建設工事

建具表－7

意 6 － 25

NO. 0－140004－B