01	敷地現況図	1/300

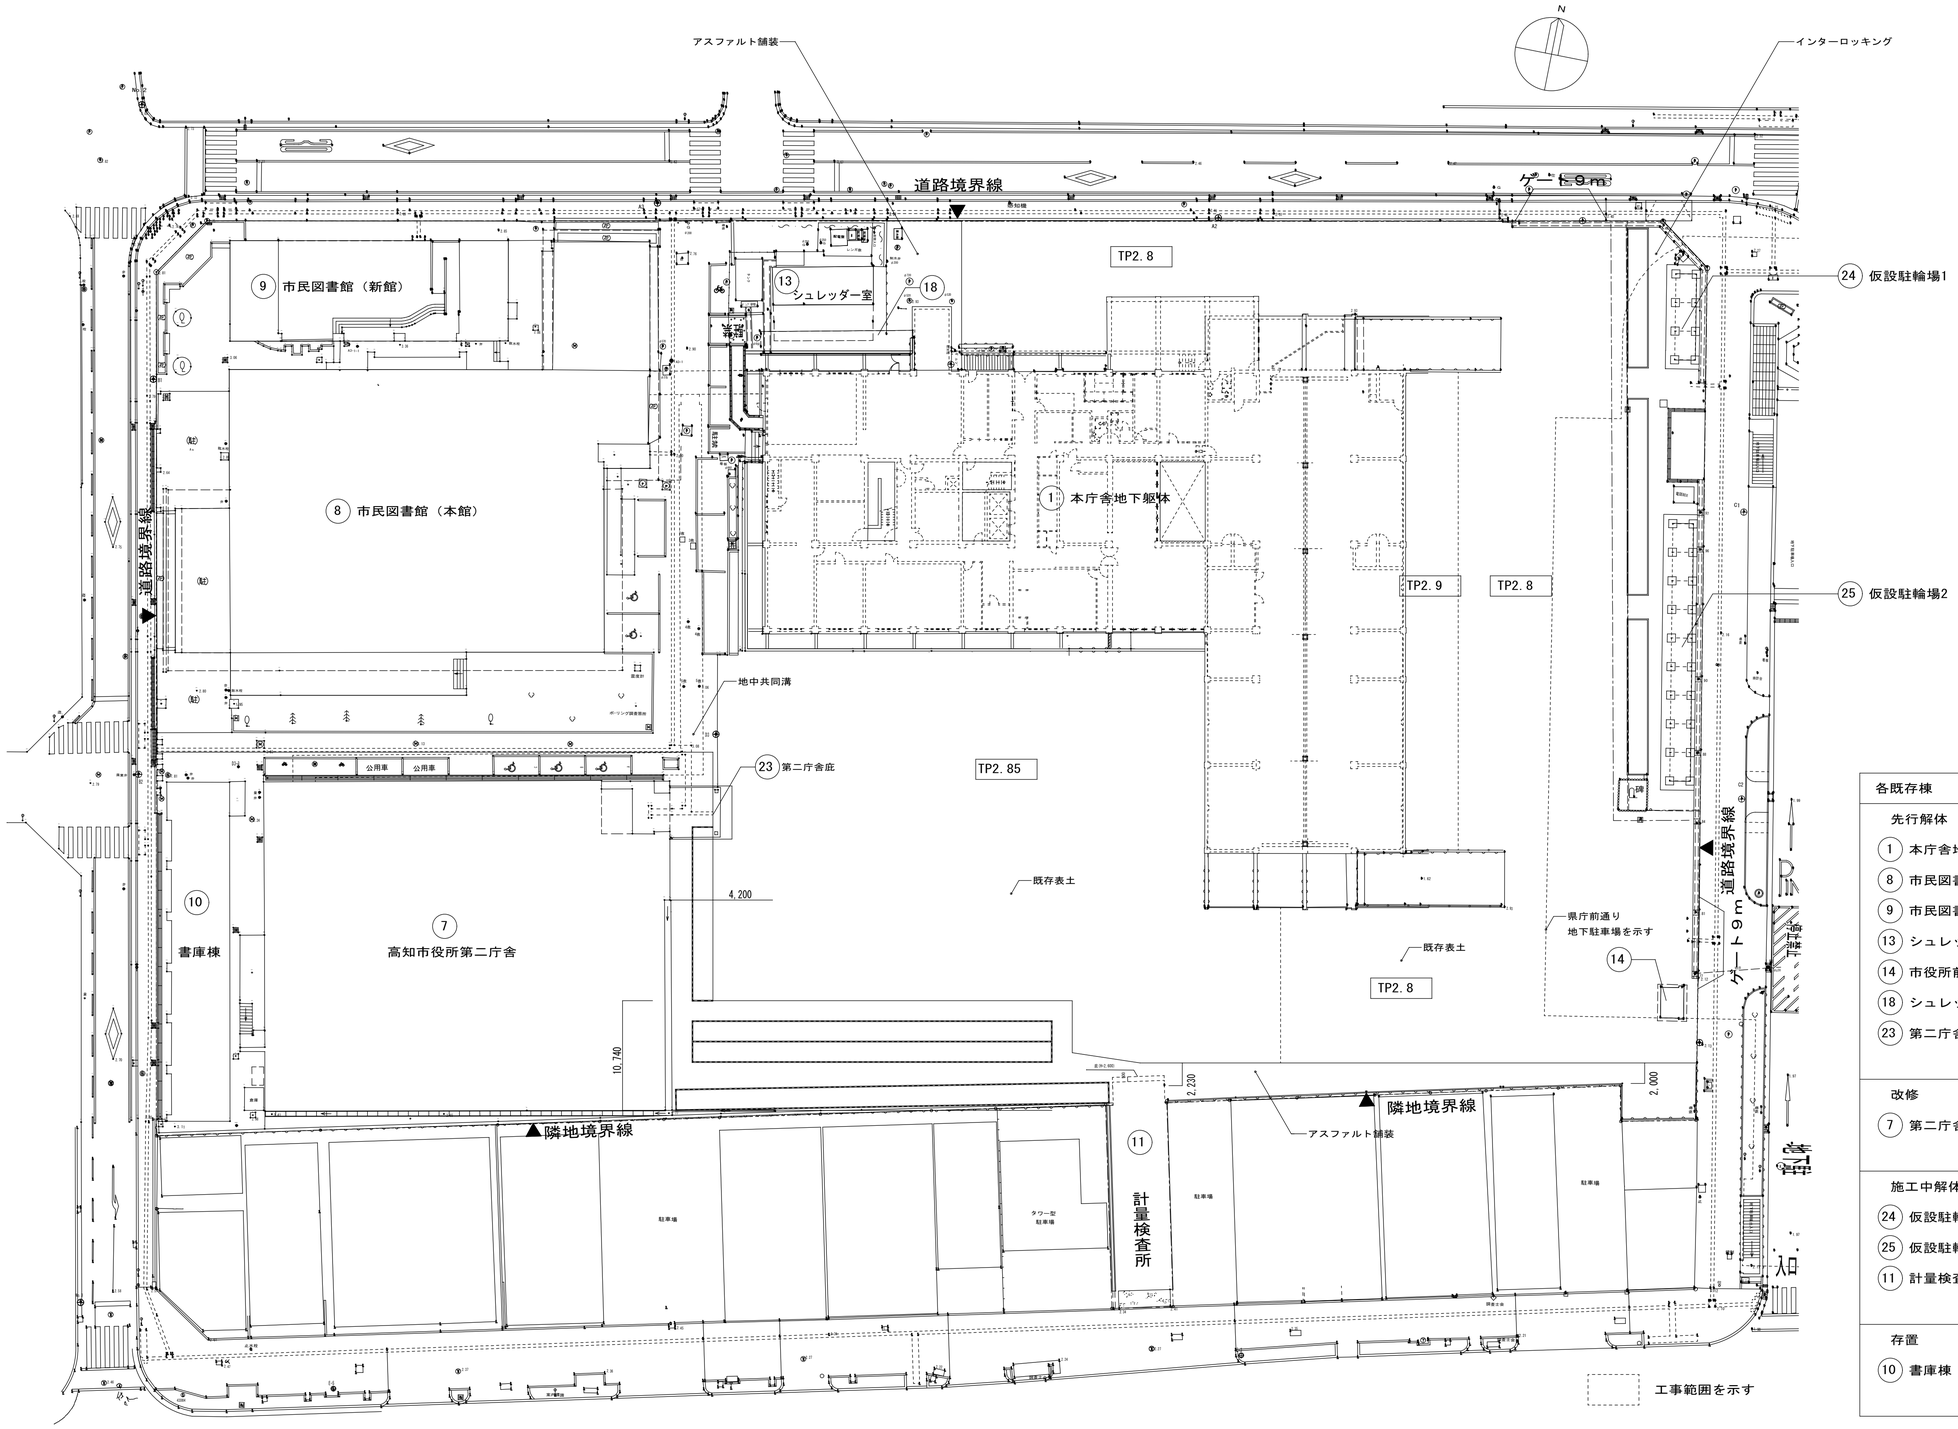

各既存棟　※詳細は別図

先行解体

- 1 本庁舎地下躯体
- 8 市民図書館（本館）
- 9 市民図書館（新館）
- 13 シュレッダー室
- 14 市役所前広場管理棟
- 18 シュレッダー室前駐輪場
- 23 第二庁舎庇

改修

- 7 第二庁舎

施工中解体

- 24 仮設駐輪場1
- 25 仮設駐輪場2
- 11 計量検査所

存置

- 10 書庫棟

着工	平成 28年 6 25		
竣工	令和 元年 11 30		
監理		監理　日建・上田特定監理業務等共同企業体	
施工		施工　大成・大旺新洋特定建設工事共同企業体	

完成図　意-182

日建・上田特定設計委託業務共同企業体

高知市都市建設部公共建築課					
担当	担当	係長	課長補佐	副参事	課長

高知市新庁舎建設工事

敷地現況図

意 14－1

NO. 0－140004－B