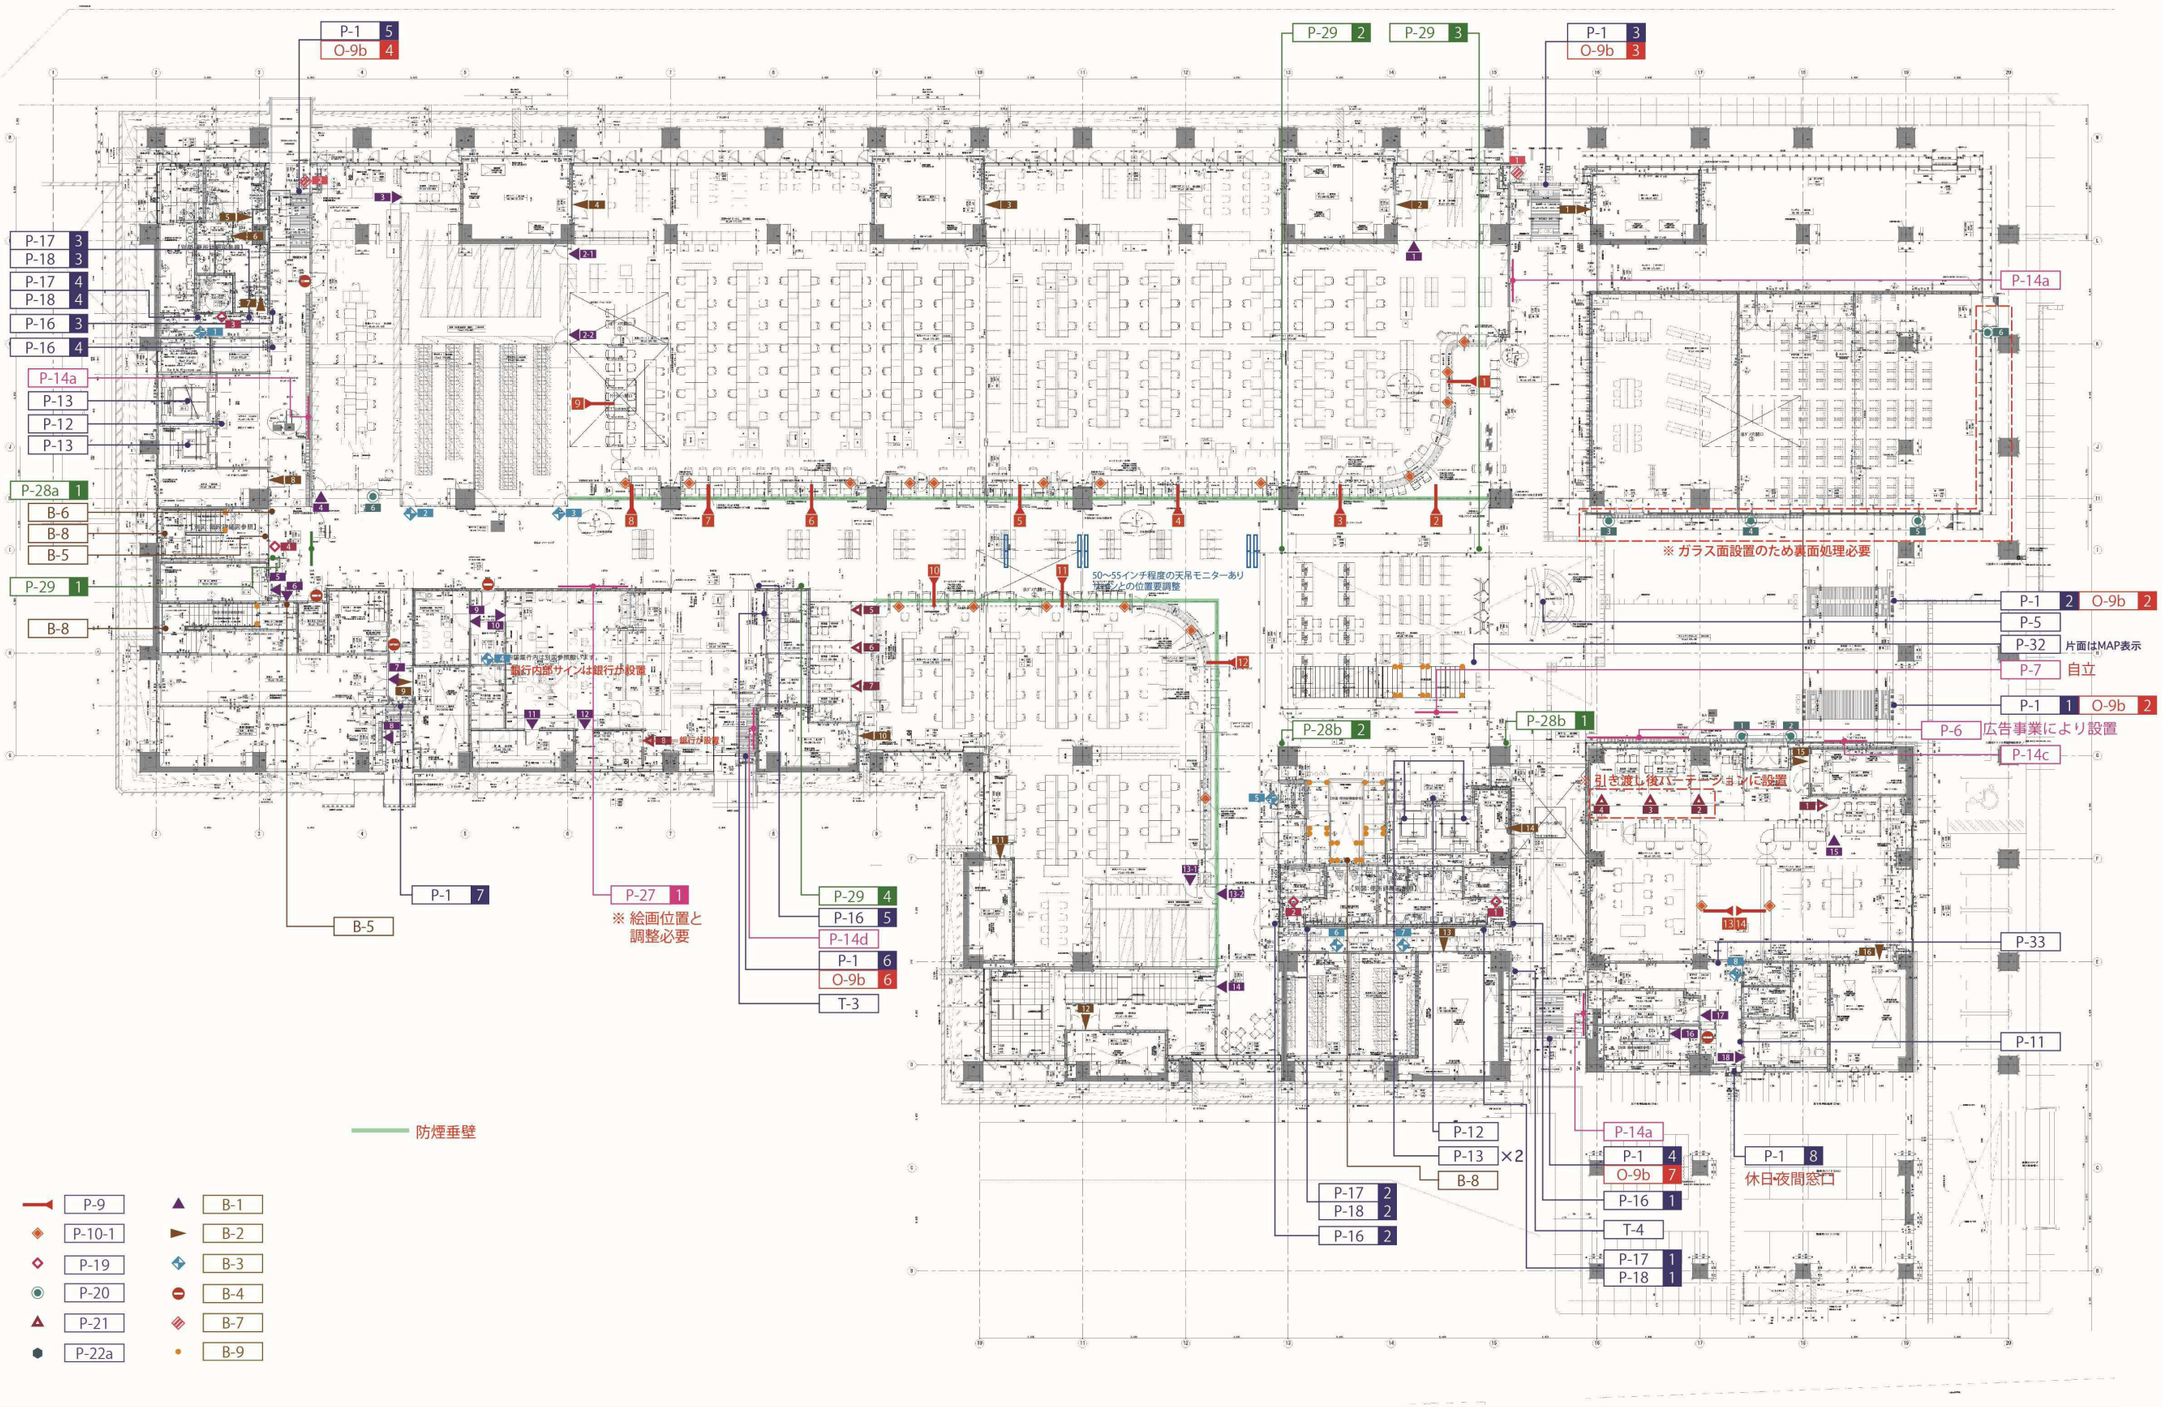

高知市役所
Kochi City Office

TITLE
サインプロット 1F

SCALE
1/

DATE
2019.12.05

LIST・PLOT - 04

着工	平成 28年 6 25	. .	
竣工	令和 元年 11 30	. .	
整理		. .	整理 日建・上田特定監理業務等共同企業体
		. .	
施工		. .	施工 大成・大旺新洋特定建設工事共同企業体
		. .	

完成図 意-170

日建・上田特定設計委託業務共同企業体

. . . . . .

高知市都市建設部公共建築課					
担当	担当	係長	課長補佐	副参事	課長

高知市新庁舎建設工事

サインプロット図・1F

意 13－4

NO. 0－140004－B