P-5

SIGN TITLE	総合案内カウンターサイン	SIGN TYPE	柱・カウンター付
SCALE	1/30	LIGHT	TOTAL 1

MATERIALS
1. 半円型カウンター：塩ビシート 貼
2. アクリル t=5 Green切り 文字加工貼

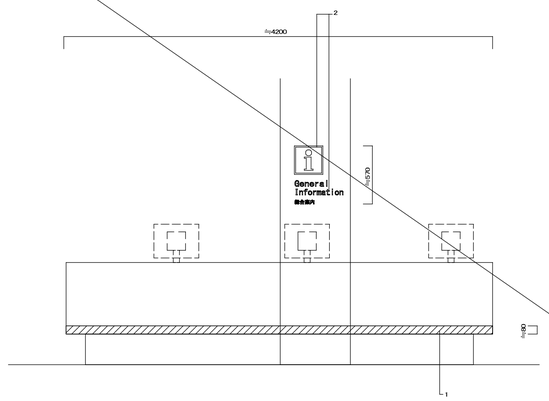

P-6

SIGN TITLE	総合案内サイン-Type A	SIGN TYPE	壁付
SCALE	1/30	LIGHT	TOTAL 1

MATERIALS
1. 上下段パネル：アルミ 複合板 t=5. Greenダイノックシート 巻込貼　文字：塩ビシート 切文字貼
2. 中段パネル：スチール複合板 t=5. Greenインクジェット 出力シート 巻込貼
3. マップ：インクジェット 出力シート 貼　点字表示(A,~)リグラ印刷仕上

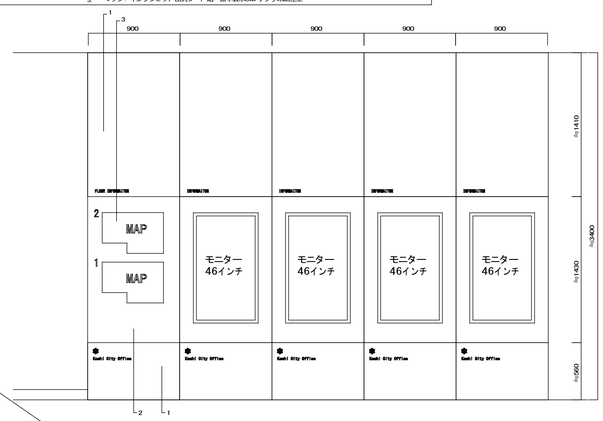

P-7

SIGN TITLE	総合案内サイン-Type B	SIGN TYPE	自立
SCALE	1/30	LIGHT	TOTAL 6

MATERIALS
1. 本体：スチール 片面0×80 ウレタン焼付塗装仕上（自立時固）
2. 表示：スチール複合板 t=3. Green インクジェット 出力シート 巻込貼
3. ガラス t=12. Green 飛散防止フィルム貼　フォグラスシート インクジェット 出力加工貼
4. スチールパネル加工 ウレタン焼付塗装仕上　文字：塩ビシート 切文字貼
5. カード ケース：塩ビ（ PET ）t=2. Greenカード ケース加工 マグネット 脱着式

裏面 目隠シート ベタ貼 ベース同等色 内部紙出力可変対応A3規サイズ、A4規サイズ

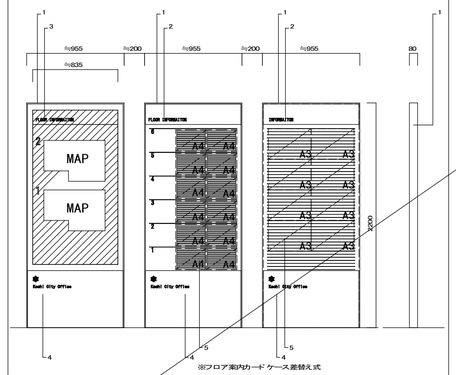

※フロア案内カード ケース差替え式

P-8

SIGN TITLE	市内案内サイン	SIGN TYPE	壁付
SCALE	1/30	LIGHT	TOTAL 1

MATERIALS
1. 上下段パネル：アルミ 複合板 t=5. Greenダイノックシート 巻込貼　文字：塩ビシート 切文字貼
2. 中段パネル：アルミ 複合板 t=5. Greenインクジェット 出力シート 巻込貼

（市内案内マップ：観光地等写真等入れ込み）

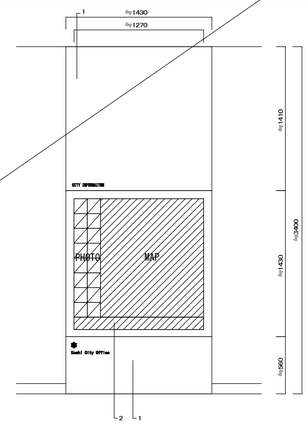

P-9

SIGN TITLE	窓口サイン-Type A	SIGN TYPE	天吊
SCALE	1/30	LIGHT ○	TOTAL 55

MATERIALS
1. 本体：アルミ フレーム加工 ウレタン焼付仕上　表示 マグネット 脱着式
下部 LEDウイン照明入

P-10

SIGN TITLE	窓口サイン-Type B	SIGN TYPE	カウンター付
SCALE	1/30	LIGHT	TOTAL 104

MATERIALS
1. 上段：アクリル t=3. O-3. Green ウレタン焼付塗装仕上　文字：塩ビシート 切文字貼
中段：LED表示、番号呼び入は（番号表示ET 別途）
下部：カード ケース：塩ビ（ PET ）t=2. Greenカード ケース加工 マグネット 脱着式
裏面 目隠シート ベタ貼 ベース同等色 内部紙出力可変対応A3規サイズ
2. カウンターNoサイン：目隠しスクリーン引っ張り脱着タイプ
アクリル t=3. Green ウレタン焼付塗装仕上　文字：塩ビシート 切文字貼

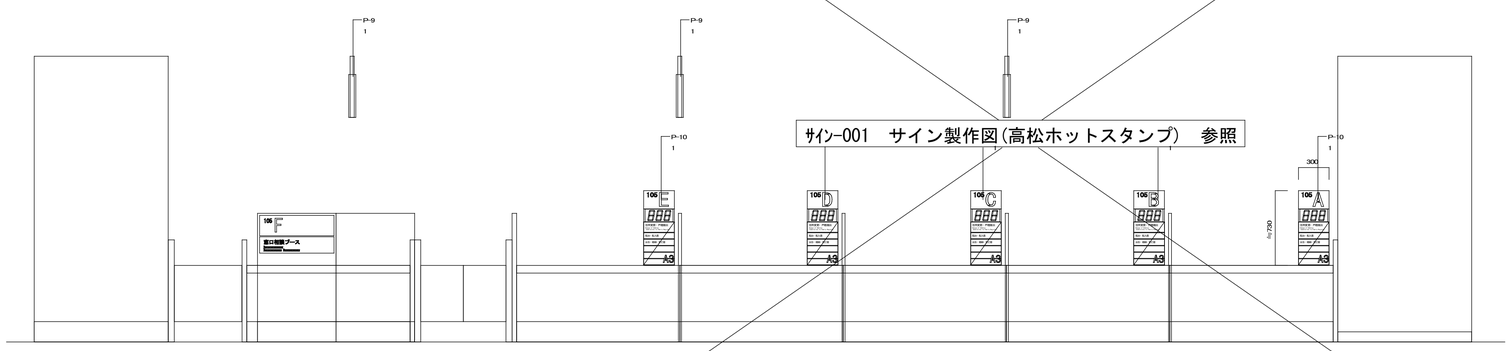

サイン-001　サイン製作図(高松ホットスタンプ)　参照

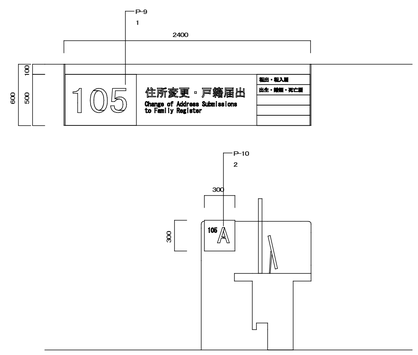

P-11

SIGN TITLE	時間外受付サイン	SIGN TYPE	建具シート 貼・壁付
SCALE	1/30	LIGHT	TOTAL 1

MATERIALS
1. 塩ビシート 切文字貼
2. スチール複合板 t=5. Greenインクジェット 出力シート 巻込貼

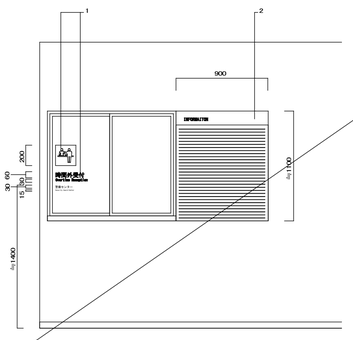

P-12

SIGN TITLE	EV前案内サイン	SIGN TYPE	壁付
SCALE	1/30, 1/10	LIGHT	TOTAL 15

MATERIALS
1. アクリル t=5. Green切り 文字加工貼
2. スチール複合板 t=5. Greenインクジェット 出力シート 巻込貼
3. カード ケース：塩ビ（ PET ）t=2. Greenカード ケース加工 マグネット 脱着式
裏面 目隠シート ベタ貼 ベース同等色 内部紙出力可変対応A4規サイズ

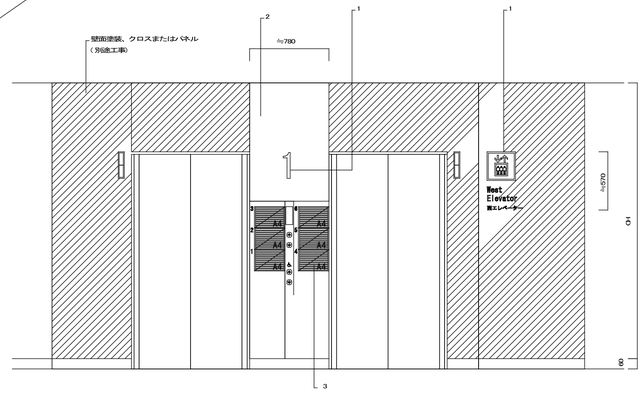

P-13

SIGN TITLE	EV内案内サイン	SIGN TYPE	壁付
SCALE	1/10	LIGHT	TOTAL 5

MATERIALS
1. 上下パネル：アクリル t=5. Green インクジェット 出力シート 貼
2. 中パネル：スチール複合板 t=3. Green インクジェット 出力シート 巻込貼
3. カード ケース：塩ビ（ PET ）t=2. Greenカード ケース加工 マグネット 脱着式
裏面 目隠シート ベタ貼 ベース同等色 内部紙出力可変対応A3規サイズ

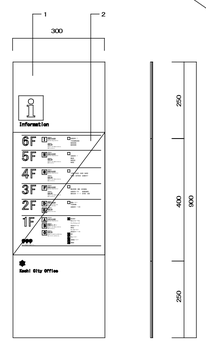

P-14

SIGN TITLE	フロア案内サイン-Type A	SIGN TYPE	壁付
SCALE	1/30	LIGHT	TOTAL 6

MATERIALS
1. 上下段パネル：アルミ 複合板 t=5. Greenダイノックシート 巻込貼　文字：塩ビシート 切文字貼
2. 中段パネル：スチール複合板 t=5. Greenインクジェット 出力シート 巻込貼
3. カード ケース：塩ビ（ PET ）t=2. Greenカード ケース加工 マグネット 脱着式
裏面 目隠シート ベタ貼 ベース同等色 内部紙出力可変対応A4規サイズ
4. マップ：インクジェット 出力シート 貼

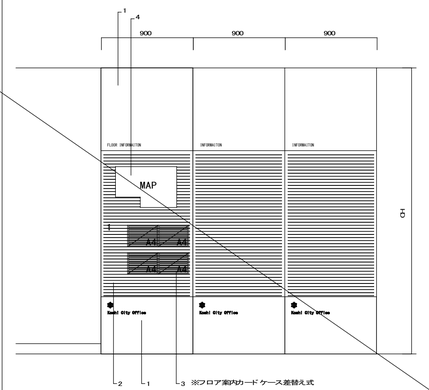

着工	平成 28年 6 25		
竣工	令和 元年 11 30		
監理			監理　日建・上田特定監理業務等共同企業体
施工			施工　大成・大旺新洋特定建設工事共同企業体

完成図　意-178

日建・上田特定設計委託業務共同企業体

高知市都市建設部公共建築課					
担当	担当	係長	課長補佐	副参事	課長

高知市新庁舎建設工事

サイン意匠図－3

意　13－12

NO. 0－140004－B