01	免震階平面図-2	1/200

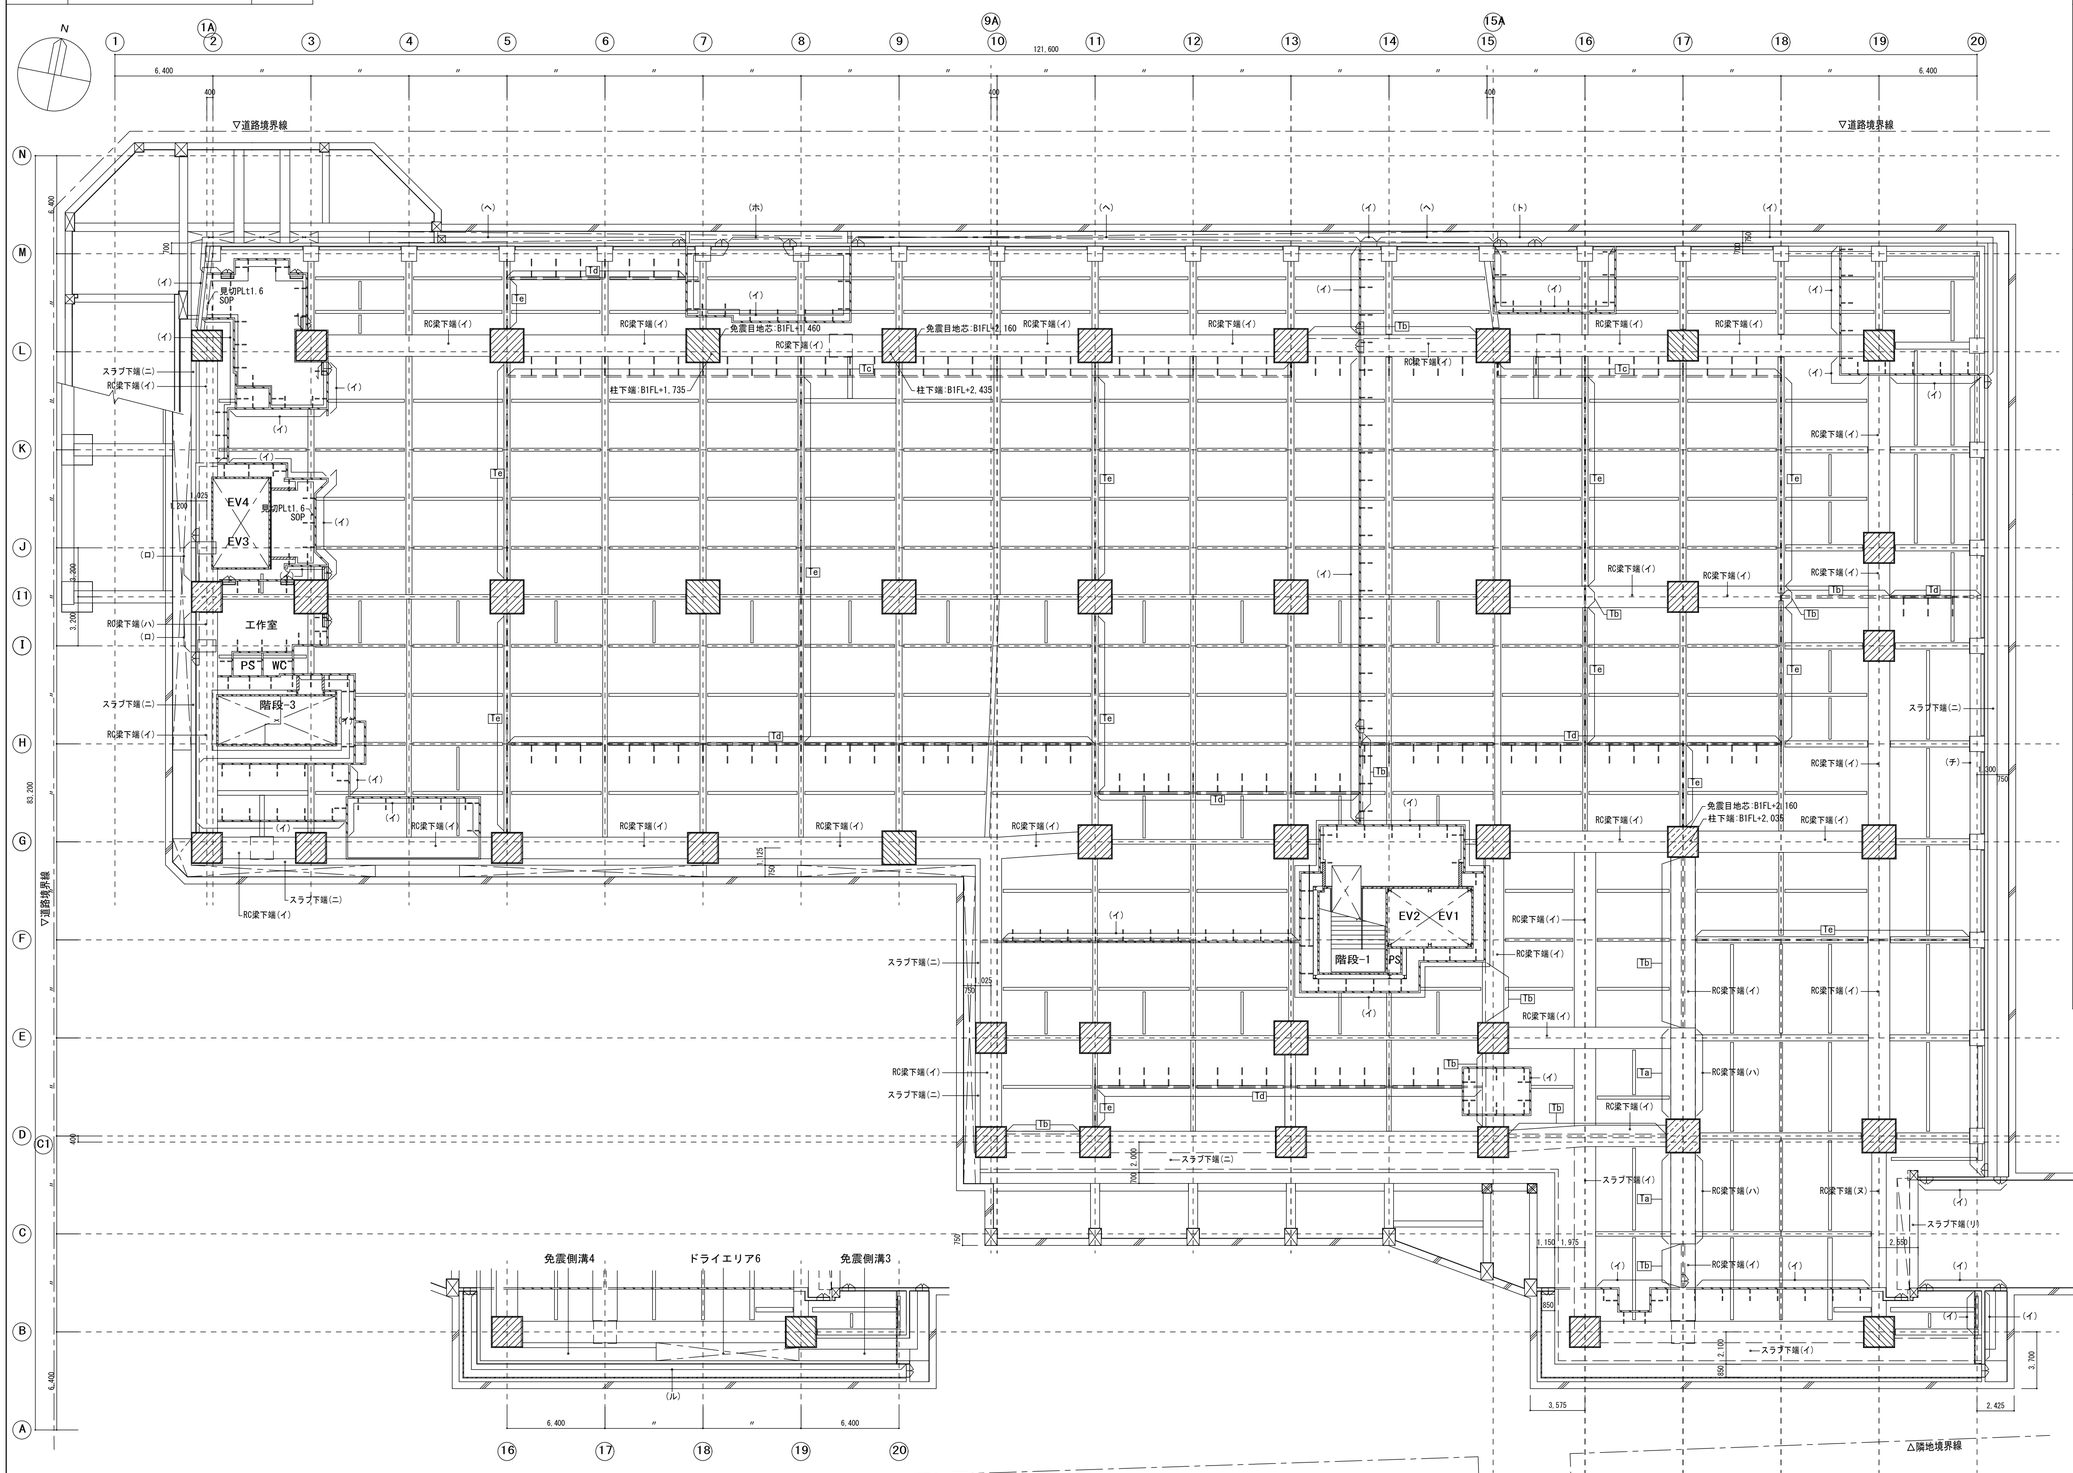

02	防煙垂れ壁リスト	1/50 1/10

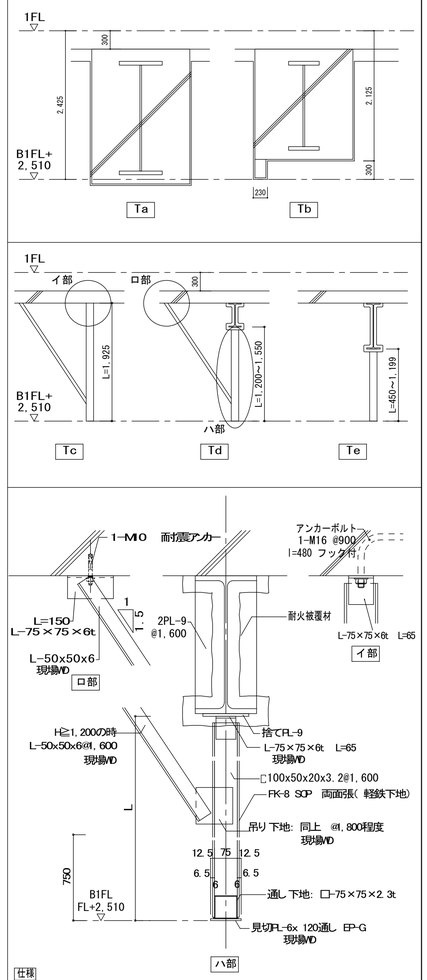

	柱下端:B1FL+2,435 免震目地芯:B1FL+2,160	凡例	コンクリート壁,柱	防煙垂壁の種類	符号	スラブ,RC梁,垂れ壁下部レベル	符号	スラブ,RC梁,垂れ壁下部レベル	符号	スラブ,RC梁,垂れ壁下部レベル
	柱下端:B1FL+2,035 免震目地芯:B1FL+2,160		ALC版 t100 --:斜材L-50x50x6	Ta RC梁	(イ)	B1FL+2,810	(ヘ)	B1FL+3,460	(ル)	B1FL+3,395
	柱下端:B1FL+1,710 免震目地芯:B1FL+2,160		ECP板(押出成形セメント板)	Tb RC垂壁 t=180 H=300	(ロ)	B1FL+1,785	(ト)	B1FL+2,335		
			タラップ	Tc H=1,900	(ハ)	B1FL+2,410	(チ)	B1FL+2,510		
				Td H=1,200~1,550	(ニ)	B1FL+4,635	(リ)	B1FL+4,780		
				Te H=450~1,119	(ホ)	B1FL+2,285	(ヌ)	B1FL+3,960		

着工	平成 28年 6 25		
竣工	令和 元年 11 30		
監理			監理 日建・上田特定監理業務等共同企業体
施工			施工 大成・大旺新洋特定建設工事共同企業体

完成図 意-114

日建・上田特定設計委託業務共同企業体

高知市都市建設部公共建築課					
担当	担当	係長	課長補佐	副参事	課長

高知市新庁舎建設工事

免震階平面図－２（上部梁レベル）

意 9 － 2

NO. 0－140004－B