01	1階平面図	1/400

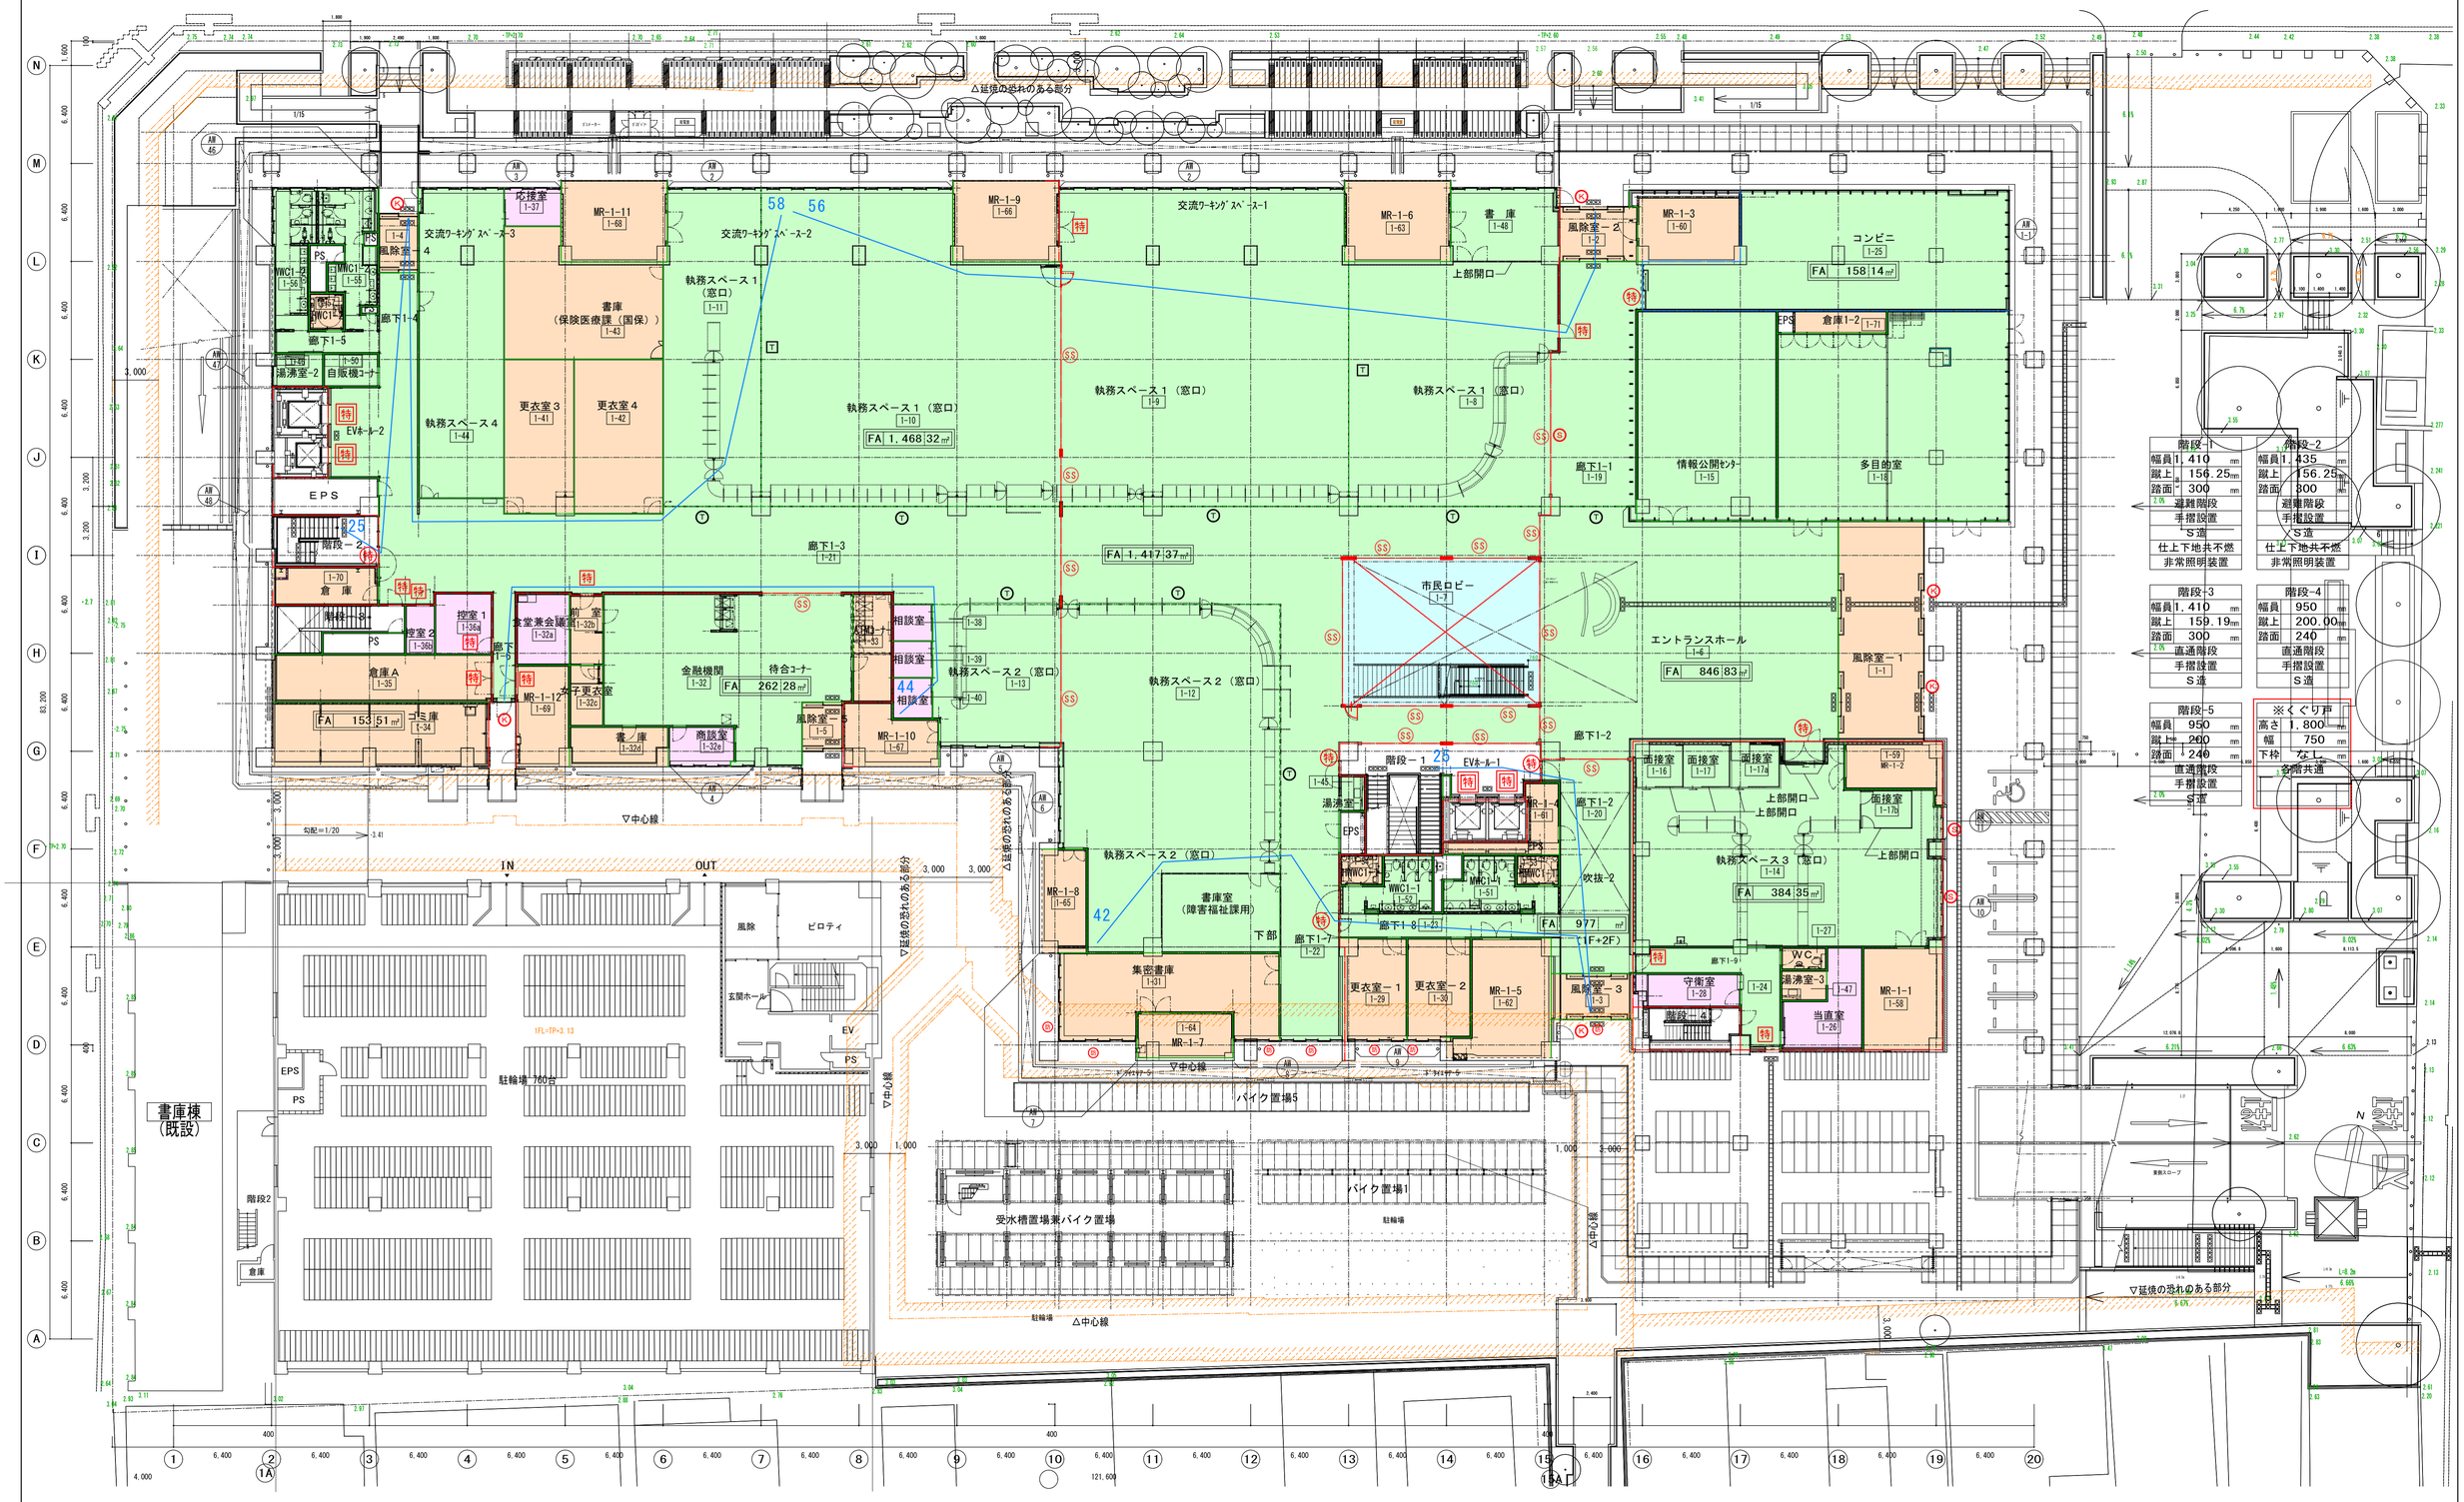

階段-1	
幅員	1,410 mm
蹴上	156.25mm
踏面	300 mm
2.0%	避難階段
	手摺設置
	S造
	仕上下地共不燃
	非常照明装置

階段-2	
幅員	1,435 mm
蹴上	156.25mm
踏面	300 mm
	避難階段
	手摺設置
	S造
	仕上下地共不燃
	非常照明装置

階段-3	
幅員	1,410 mm
蹴上	159.19mm
踏面	300 mm
2.0%	直通階段
	手摺設置
	S造

階段-4	
幅員	950 mm
蹴上	200.00mm
踏面	240 mm
	直通階段
	手摺設置
	S造

階段-5	
幅員	950 mm
蹴上	200 mm
踏面	240 mm
2.0%	直通階段
	手摺設置
	S造

※くぐり戸	
高さ	1,800 mm
幅	750 mm
下枠	なし mm
	全階共通

着工	平成 28年 6 25				
竣工	令和 元年 11 30				
監理			監理 日建・上田特定監理業務等共同企業体		
施工			施工 大成・大旺新洋特定建設工事共同企業体		

設備設計一級建築士 丹羽 勝巳 第 4022号 印

設備関係規定に関する事項が
法適合することを確認した。

完成図 意-185

日建・上田特定設計委託業務
共同企業体

高知市都市建設部公共建築課					
担当	担当	係長	課長補佐	副参事	課長

高知市新庁舎建設工事

1階 区画図

意 15－3

NO. 0－140004－B