O-14

SIGN TITLE	地下駐車場誘導サイン-Type-A	SIGN TYPE	天吊
SCALE	1/20	LIGHT	TOTAL 4

MATERIALS
1. スチール角パイプ フレーム加工 ウレタン焼付塗装仕上
2. 表示: アルミ 複合板 t=5.0+5.0mm インクジェット 出力シート 貼(両面表示)

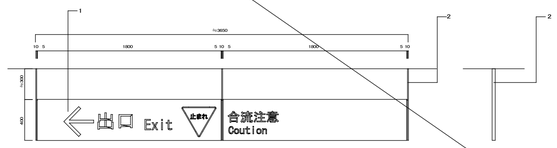

O-15

SIGN TITLE	地下駐車場誘導サイン-Type-B	SIGN TYPE	天吊
SCALE	1/20	LIGHT	TOTAL 1

MATERIALS
1. スチール角パイプ フレーム加工 ウレタン焼付塗装仕上
2. 表示: アルミ 複合板 t=5.0+5.0mm インクジェット 出力シート 貼(両面表示)

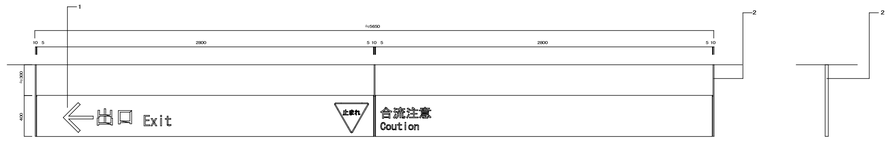

O-16

SIGN TITLE	地下駐車場天吊誘導サイン-Type C	SIGN TYPE	壁面シート 貼
SCALE	1/30	LIGHT	TOTAL 14

MATERIALS
1. インクジェット 出力シート 貼<コンクリート 下地用メディアン>

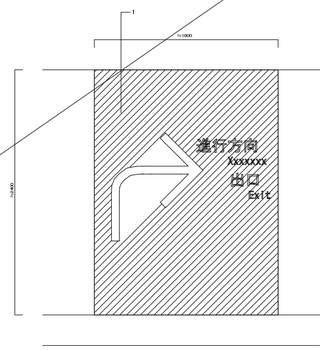

O-17

SIGN TITLE	駐車場利用案内サイン	SIGN TYPE	壁付
SCALE	1/20	LIGHT	TOTAL 3

MATERIALS
1. アルミ 複合板 t=5.0mm インクジェット 出力シート 巻込貼

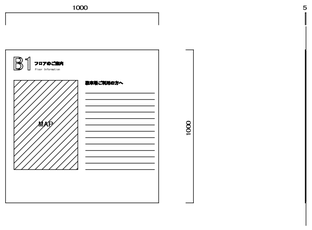

O-18

SIGN TITLE	ゾーンサイン	SIGN TYPE	壁付
SCALE	1/30	LIGHT	TOTAL 32

MATERIALS
1. アルミ 複合板 t=5.0mm インクジェット 出力シート 巻込貼

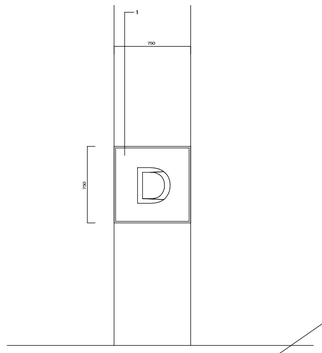

O-19

SIGN TITLE	誘導サイン	SIGN TYPE	壁付
SCALE	1/30	LIGHT	TOTAL 7

MATERIALS
1. アルミ 複合板 t=5.0mm インクジェット 出力シート 巻込貼

サイン-001 サイン製作図(高松ホットスタンプ) 参照

P-1

SIGN TITLE	エントランスサイン	SIGN TYPE	扉シート 貼
SCALE	1/30, 1/10	LIGHT	TOTAL 8

MATERIALS
1. 塩ビシート 切文字貼

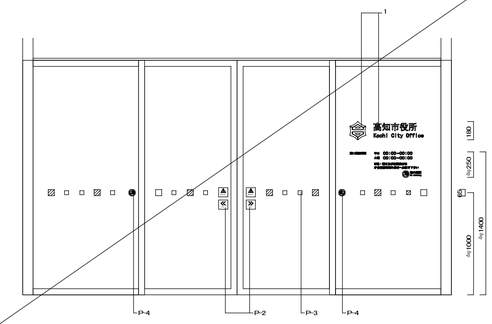

P-2

SIGN TITLE	自動扉注意サイン	SIGN TYPE	扉シート 貼・建具付
SCALE	1/10	LIGHT	TOTAL 自動扉に施工

MATERIALS
1. 塩ビシート インクジェット 出力加工貼

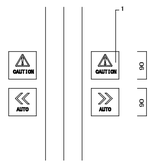

P-3

SIGN TITLE	衝突防止サイン	SIGN TYPE	ガラス面シート 貼
SCALE	1/10	LIGHT	TOTAL 継目のないガラス面に施工

MATERIALS
1. 塩ビシート ランダム貼
2. フォグラスシート ランダム貼

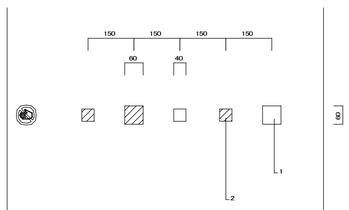

P-4

SIGN TITLE	扉サイン	SIGN TYPE	建具シート 貼
SCALE	1/2	LIGHT	TOTAL 押引扉に施工

MATERIALS
1. 塩ビシート インクジェット 出力加工貼

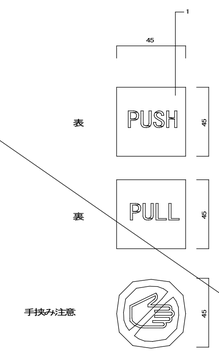

着工	平成 28年 6 25		
竣工	令和 元年 11 30		
監理			監理 日建・上田特定監理業務等共同企業体
施工			施工 大成・大旺新洋特定建設工事共同企業体

完成図 意-177

日建・上田特定設計委託業務共同企業体

高知市都市建設部公共建築課					
担当	担当	係長	課長補佐	副参事	課長

高知市新庁舎建設工事

サイン意匠図－2

意 13－11

NO. 0－140004－B