P-15

SIGN TITLE	フロア案内サイン-Type B
SIGN TYPE	自立
SCALE	1/30
LIGHT	
TOTAL	2

MISER ALS
1. 本体: スチール FB10×80 ウレタン焼付塗装仕上（自立補助）
2. 表示: スチール複合板 t=3.0mm インクジェット 出力シート 巻込貼
3. スチールパネル加工 ウレタン焼付塗装仕上 文字: 塩ビシート 切文字貼
4. カード ケース: 塩ビ（PET）t=2.0mmカード ケース加工 マグネット 脱着式
裏面 目隠シート ベタ貼 ベース同等色 内部補出力可変対応A4サイズ、A4横サイズ

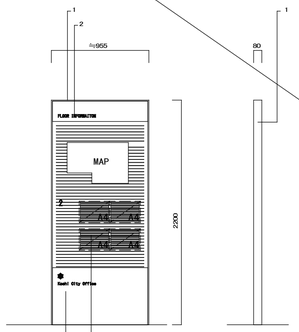

P-16

SIGN TITLE	ピクト サイン-Type A
SIGN TYPE	天吊
SCALE	1/30
LIGHT	
TOTAL	18

MISER ALS
1. ブラケット: スチールM10加工 ウレタン焼付塗装仕上
フラッグ: メッシュ メディアインクジェット 出力 両面印刷

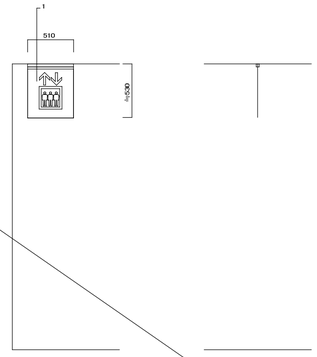

P-17

SIGN TITLE	ピクト サイン-Type B
SIGN TYPE	突出
SCALE	1/30
LIGHT	
TOTAL	25

MISER ALS
1. ブラケット: スチール加工 ウレタン焼付塗装仕上
アクリル t=3.0mm t.0mm インクジェット 出力シート 貼
スペーサー: アクリル角棒 10.0mm

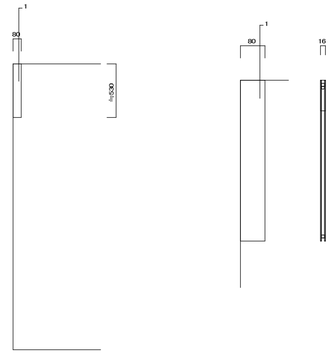

P-18

SIGN TITLE	ピクト サイン-Type C
SIGN TYPE	壁付
SCALE	1/30
LIGHT	
TOTAL	27

MISER ALS
1. 上下パネル: アルミ 複合板 t=5.0mm インクジェット 出力シート 巻込貼
点字案内: UV-リグラフ印刷仕上
2. 地場産木材加工 (固定表示)

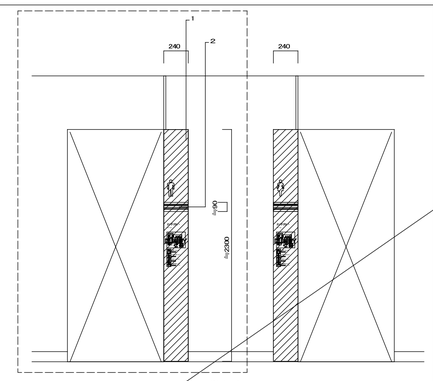

※1セット

P-19

SIGN TITLE	ピクト サイン-Type D
SIGN TYPE	扉シート 貼
SCALE	1/30
LIGHT	
TOTAL	30

MISER ALS
1. 塩ビシート 切文字貼

P-20

SIGN TITLE	ブロックサイン
SIGN TYPE	壁付・扉シート 貼
SCALE	1/30
LIGHT	
TOTAL	17

MISER ALS
1. アクリル板 t=5.0mm ウレタン焼付塗装仕上 塩ビシート 切文字貼
2. 地場産木材加工 (固定表示)
3. アクリル板 t=5.0mm ウレタン焼付塗装仕上 塩ビシート 切文字貼
4. カード ケース: 塩ビ（PET）t=2.0mmカード ケース加工 マグネット 脱着式
裏面 目隠シート ベタ貼 内部補出力可変対応A4サイズ ベース: スチール塗装仕上貼
5. アクリルのラッパー t=5.0mm ウレタン焼付塗装仕上
6. ペーパーバインダー アクリル加工 裏面 マグネット シート 貼 ベース: スチール塗装仕上貼
7. 塩ビシート 切文字貼

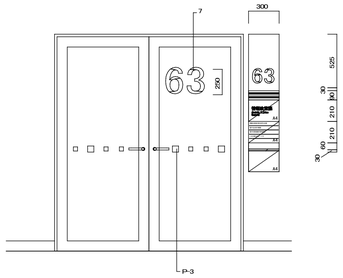

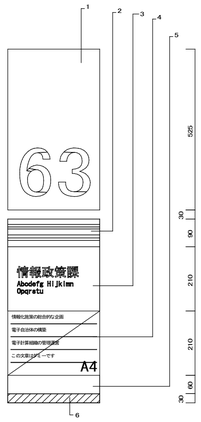

P-21

SIGN TITLE	室名サイン-Type A
SIGN TYPE	壁付・扉シート 貼
SCALE	1/30
LIGHT	
TOTAL	87

MISER ALS
1. 地場産木材加工 (固定表示)
2. アクリル板 t=5.0mm ウレタン焼付塗装仕上 塩ビシート 切文字貼
3. 在室表示: スライド式 アクリル加工 裏面 マグネット シート 貼 ベース: スチール塗装仕上貼
4. ペーパーバインダー アクリル加工 裏面 マグネット シート 貼 ベース: スチール塗装仕上貼
5. 塩ビシート 切文字貼

サイン-001 サイン製作図(高松ホットスタンプ) 参照

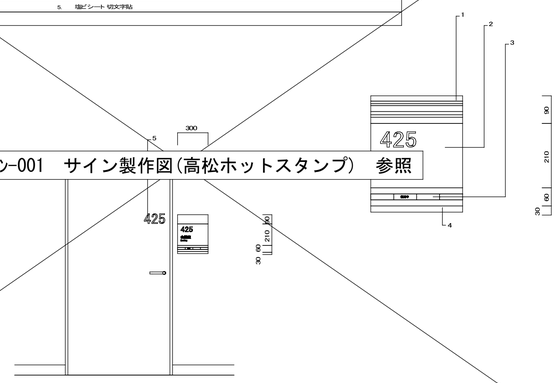

P-22

SIGN TITLE	室名サイン-Type B
SIGN TYPE	壁付
SCALE	1/30
LIGHT	
TOTAL	32

MISER ALS
1. 地場産木材パネル加工 D=10.0mm程度
文字: 彫レーザ焼付仕上

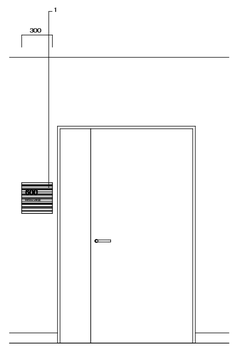

P-23

SIGN TITLE	諸掛サイン
SIGN TYPE	壁付
SCALE	1/30
LIGHT	
TOTAL	3

MISER ALS
1. 文字: ロゴ: 真鍮切文字加工t=5.0mm ブロンズ仕上 浮かし、取付

P-24

SIGN TITLE	諸掛知市章サイン
SIGN TYPE	壁付
SCALE	1/10
LIGHT	
TOTAL	1

MISER ALS
1. ロゴ: 真鍮切文字加工t=12.0mm ブロンズ仕上 浮かし、取付

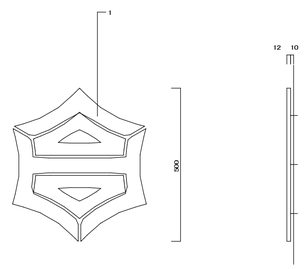

P-25

SIGN TITLE	国旗・市旗サイン
SIGN TYPE	天吊
SCALE	1/10
LIGHT	
TOTAL	1（国旗・市旗セット）

MISER ALS
1. 旗: アルミ 複合板 t=5.0mm t.0mm BOX加工 指定色塗装 シート 貼
ステンレス ワイヤー 天吊ユニット 固定

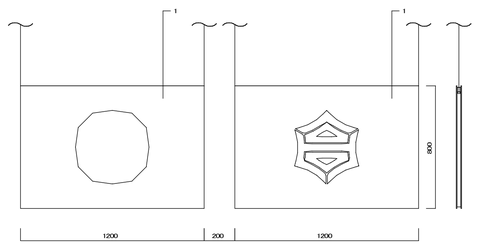

P-26

SIGN TITLE	議員出席表サイン
SIGN TYPE	壁付
SCALE	1/30
LIGHT	
TOTAL	1

MISER ALS
1. 上下段パネル: アルミ 複合板 t=5.0mmダイノックシート 巻込貼 文字: 塩ビシート 切文字貼
2. 中段パネル: スチール複合板 t=5.0mmインクジェット 出力シート 巻込貼
3. ネームプレート: 塩ビ（PET）t=2.0mmカード ケース加工 マグネット 脱着式
裏面 目隠シート ベタ貼 ベース同等色 内部補出力可変対応
4. 出席表示: スライド式 アクリル加工 裏面 マグネット シート 貼

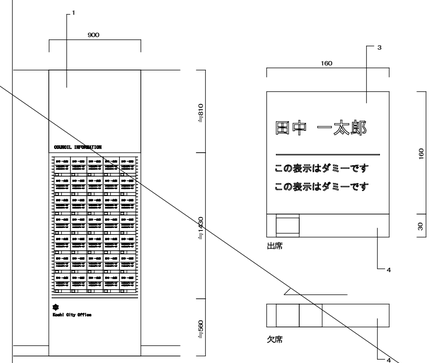

着工	平成 28年 6 25	. .	
竣工	令和 元年 11 30	. .	
監理		. .	監理 日建・上田特定監理業務等共同企業体
		. .	
施工		. .	施工 大成・大旺新洋特定建設工事共同企業体
		. .	

完成図 意-179

日建・上田特定設計委託業務共同企業体

高知市都市建設部公共建築課					
担当	担当	係長	課長補佐	副参事	課長

高知市新庁舎建設工事

サイン意匠図－4

意 13 － 13

NO. 0－140004－B