01 西側トイレ詳細図(2階) 1/50

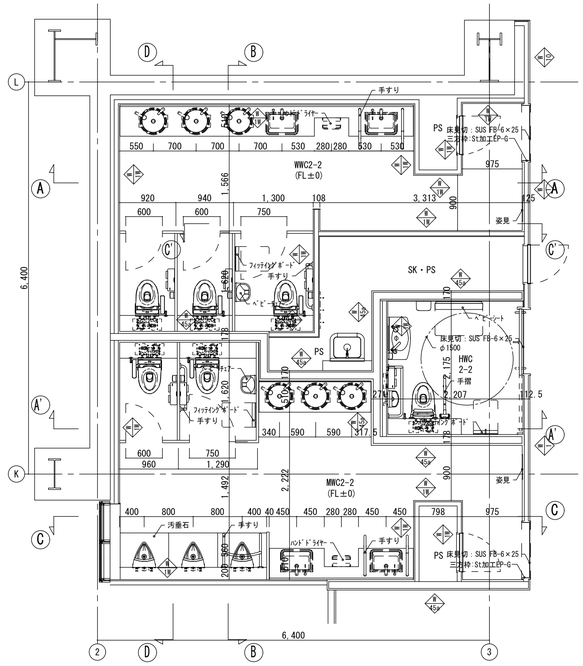

03 東側トイレ詳細図(3階) 1/100

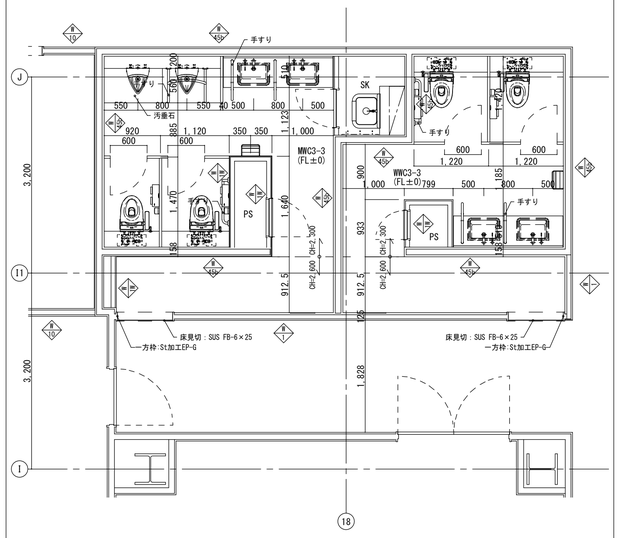

05 西側トイレ展開図 1/100

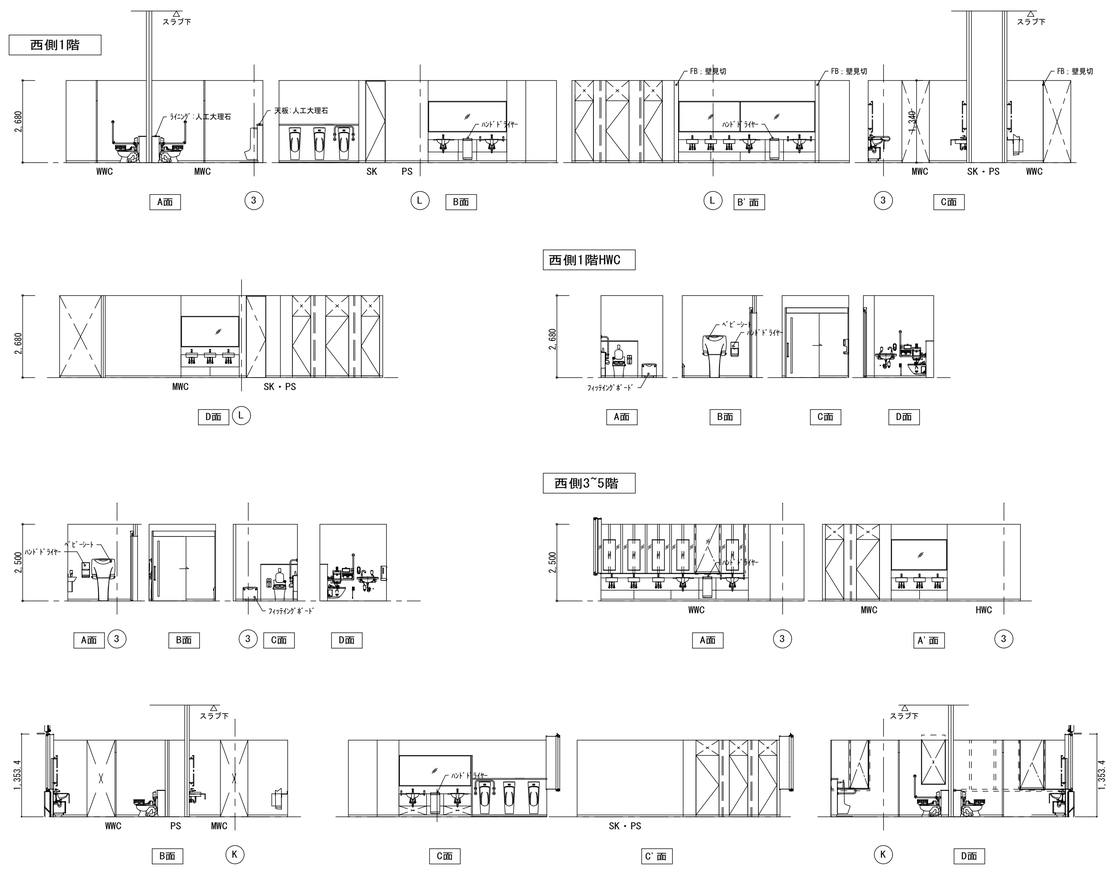

02 西側トイレ詳細図(1階) 1/50

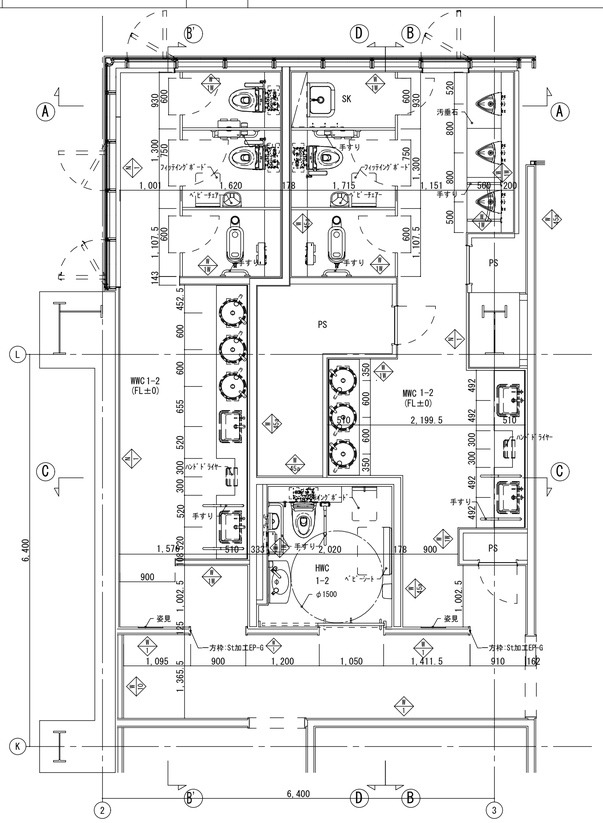

04 西側トイレ詳細図(3~5階) 1/50

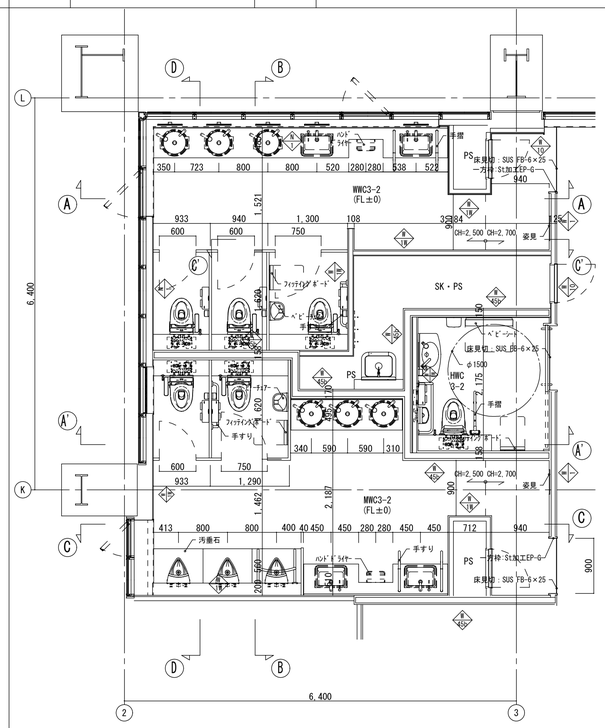

06 東側トイレ展開図(3階) 1/100

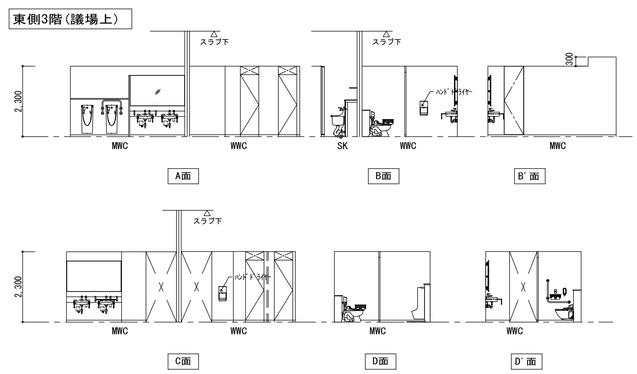

A
D 展開記号 B
C

着工	平成 28年 6 25		
竣工	令和 元年 11 30		
監理			監理 日建・上田特定監理業務等共同企業体
施工			施工 大成・大旺新洋特定建設工事共同企業体

完成図 意-110

日建・上田特定設計委託業務
共同企業体

高知市都市建設部公共建築課					
担当	担当	係長	課長補佐	副参事	課長

高知市新庁舎建設工事

トイレ詳細図ー2

意 8 － 8

NO. 0 － 140004 - B