ＣＡＳＥ１　断面図

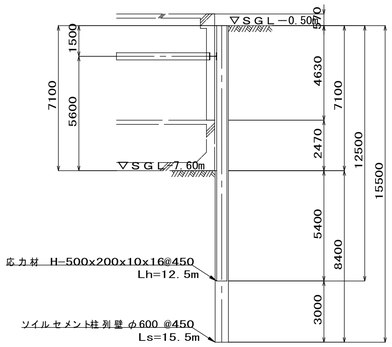

ＣＡＳＥ１a　断面図

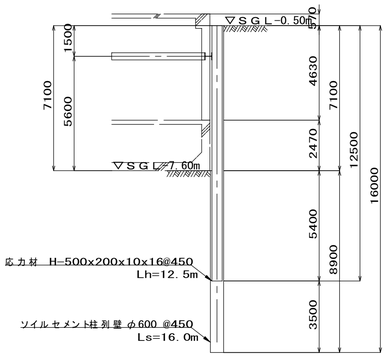

ＣＡＳＥ４　断面図

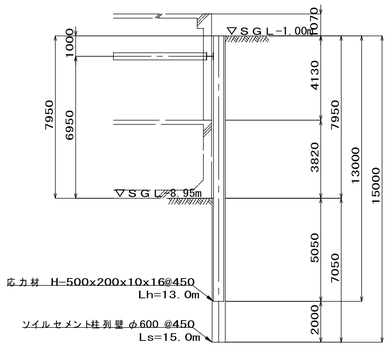

⑭通り　断面図

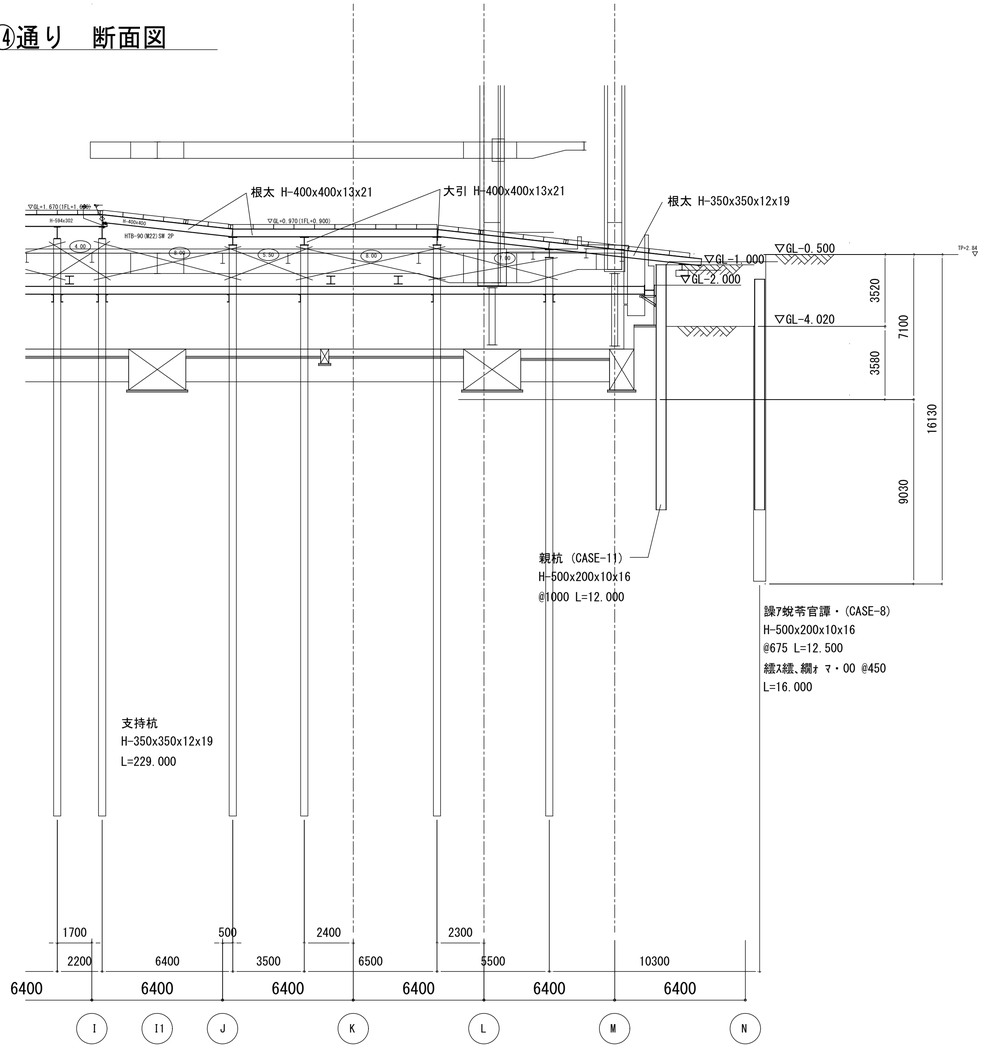

ＣＡＳＥ５　断面図

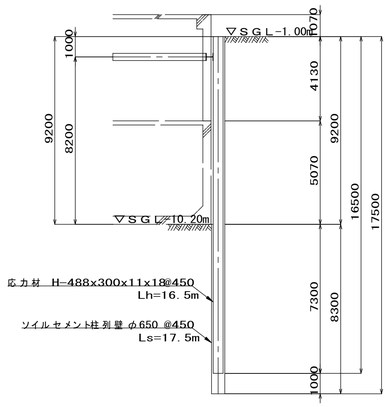

ＣＡＳＥ９　断面図

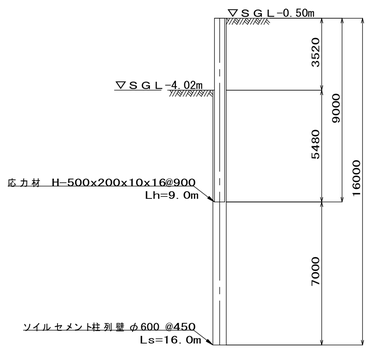

ＣＡＳＥ10　断面図

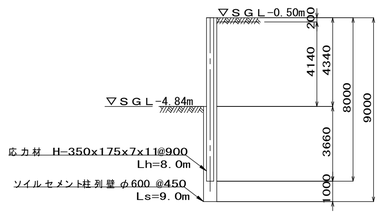

ＣＡＳＥ11　断面図

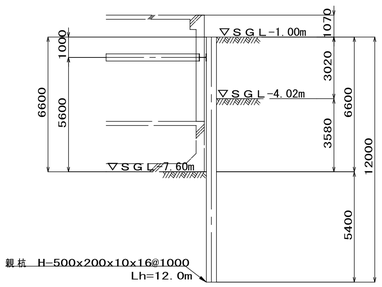

◎ 土留壁（ＳＭＷ）一覧表

ＥＣＯ－ＭＷ連続壁　ソイル・応力材数量表

ＣＡＳＥ	削孔径 (mm)	削孔長 (m)	施工延長 (m)	施工面積 (m2)	応　力　材	芯材長 (m)	ピッチ (mm)	本数 (本)	芯材天端 (m)
1	６００	１５．５０	２９．９２５	４６３．８３８	Ｈ－５００ｘ２００ｘ１０ｘ１６	１２．５	４５０	６６	ＳＧＬ－０．５０
1a	６００	１６．００	４６．８００	７４８．８００	Ｈ－５００ｘ２００ｘ１０ｘ１６	１２．５	４５０	１０４	ＳＧＬ－０．５０
2	６００	１５．５０	３８．３１０	５９３．８０５	Ｈ－５００ｘ２００ｘ１０ｘ１６	１２．５	６７５	５６	ＳＧＬ－０．５０
3	６００	１５．５０	１２１．３３５	１８８０．６９３	Ｈ－５００ｘ２００ｘ１０ｘ１６	１２．０	６７５	１８１	ＳＧＬ－０．５０
4	６００	１５．００	９．０００	１３５．０００	Ｈ－５００ｘ２００ｘ１０ｘ１６	１３．０	４５０	２０	ＳＧＬ－１．００
5	６５０	１７．５０	２．７００	４７．２５０	Ｈ－４８８ｘ３００ｘ１１ｘ１８	１６．５	４５０	７	ＳＧＬ－１．００
6	６００	１５．５０	８６．７５６	１３４４．７１８	Ｈ－５００ｘ２００ｘ１０ｘ１６	１２．５	６７５	１３０	ＳＧＬ－０．５０
7	６００	１５．５０	６１．４５０	９５２．４７５	Ｈ－５００ｘ２００ｘ１０ｘ１６	１２．０	６７５	９２	ＳＧＬ－１．００
8	６００	１６．００	２１．０００	３３６．０００	Ｈ－５００ｘ２００ｘ１０ｘ１６	１２．５	６７５	３１	ＳＧＬ－０．５０
9	６００	１６．００	９．６５０	１５４．４００	Ｈ－５００ｘ２００ｘ１０ｘ１６	９．０	９００	１０	ＳＧＬ－０．５０
１０	６００	９．００	１４．１５０	１２７．３５０	Ｈ－３５０ｘ１７５ｘ　７ｘ１１	８．０	９００	１６	ＳＧＬ－０．５０
合　計			４４１．０７６	６７８４．３２８				７１３	

親杭　数量表

ＣＡＳＥ	削孔径 (mm)	削孔長 (m)	削孔延長 (m)	応　力　材	芯材長 (m)	ピッチ (mm)	本数 (本)	芯材天端 (m)
１１	６００	１２．００	２４０．０００	Ｈ－５００ｘ２００ｘ１０ｘ１６	１２．０	１０００	２０	ＳＧＬ－１．００

着工	平成 28年 6 25	. .	
竣工	令和 元年 11 30	. .	
監理		. .	監理　日建・上田特定監理業務等共同企業体
		. .	
施工		. .	施工　大成・大旺新洋特定建設工事共同企業体
		. .	

完成図　意-195

日建・上田特定設計委託業務共同企業体

高知市都市建設部公共建築課

担当	担当	係長	課長補佐	副参事	課長

高知市新庁舎建設工事

山留・構台断面図（参考）

意 17－4

NO. 0－140004－B