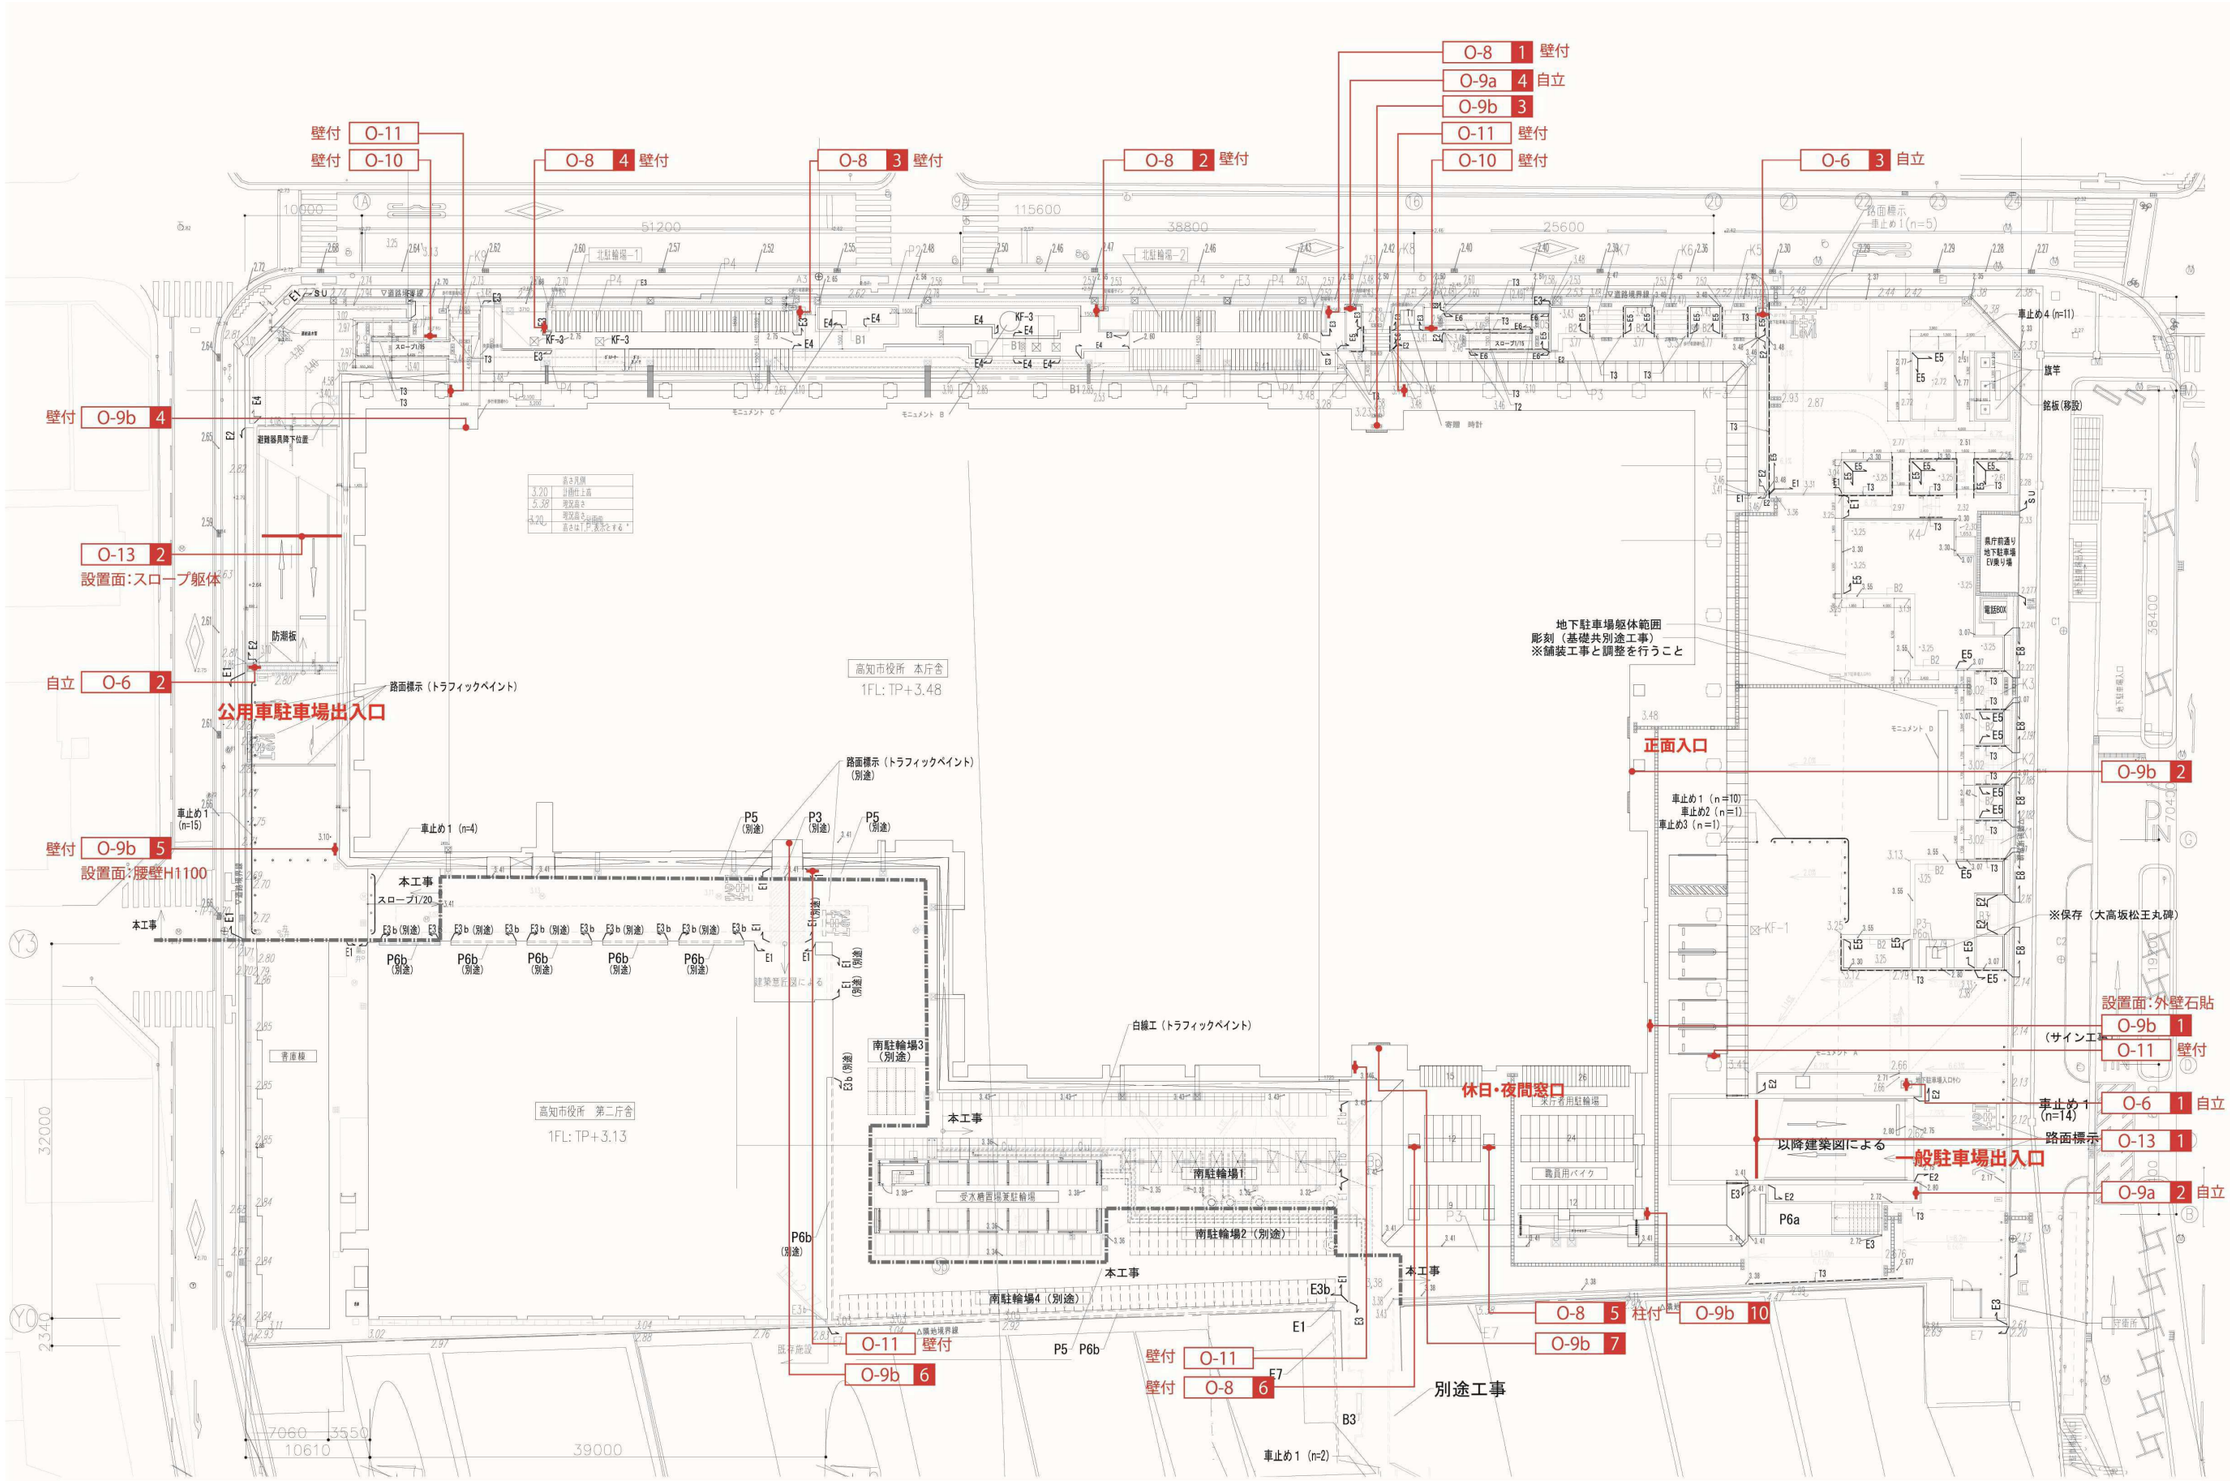

高知市役所
Kochi City Office

TITLE
サインプロット OUT

SCALE
1/

DATE
2019.12.05

LIST・PLOT - 02

着工	平成 28年 6月25		
竣工	令和 元年 11月30		
監理			監理 日建・上田特定監理業務等共同企業体
施工			施工 大成・大旺新洋特定建設工事共同企業体

完成図 意-168

日建・上田特定設計委託業務共同企業体

高知市都市建設部公共建築課					
担当	担当	係長	課長補佐	副参事	課長

高知市新庁舎建設工事

サインプロット図・外構

意 13－2

NO. 0－140004－B