01 議場断面詳細図 Ⓐ — Ⓐ 1/50

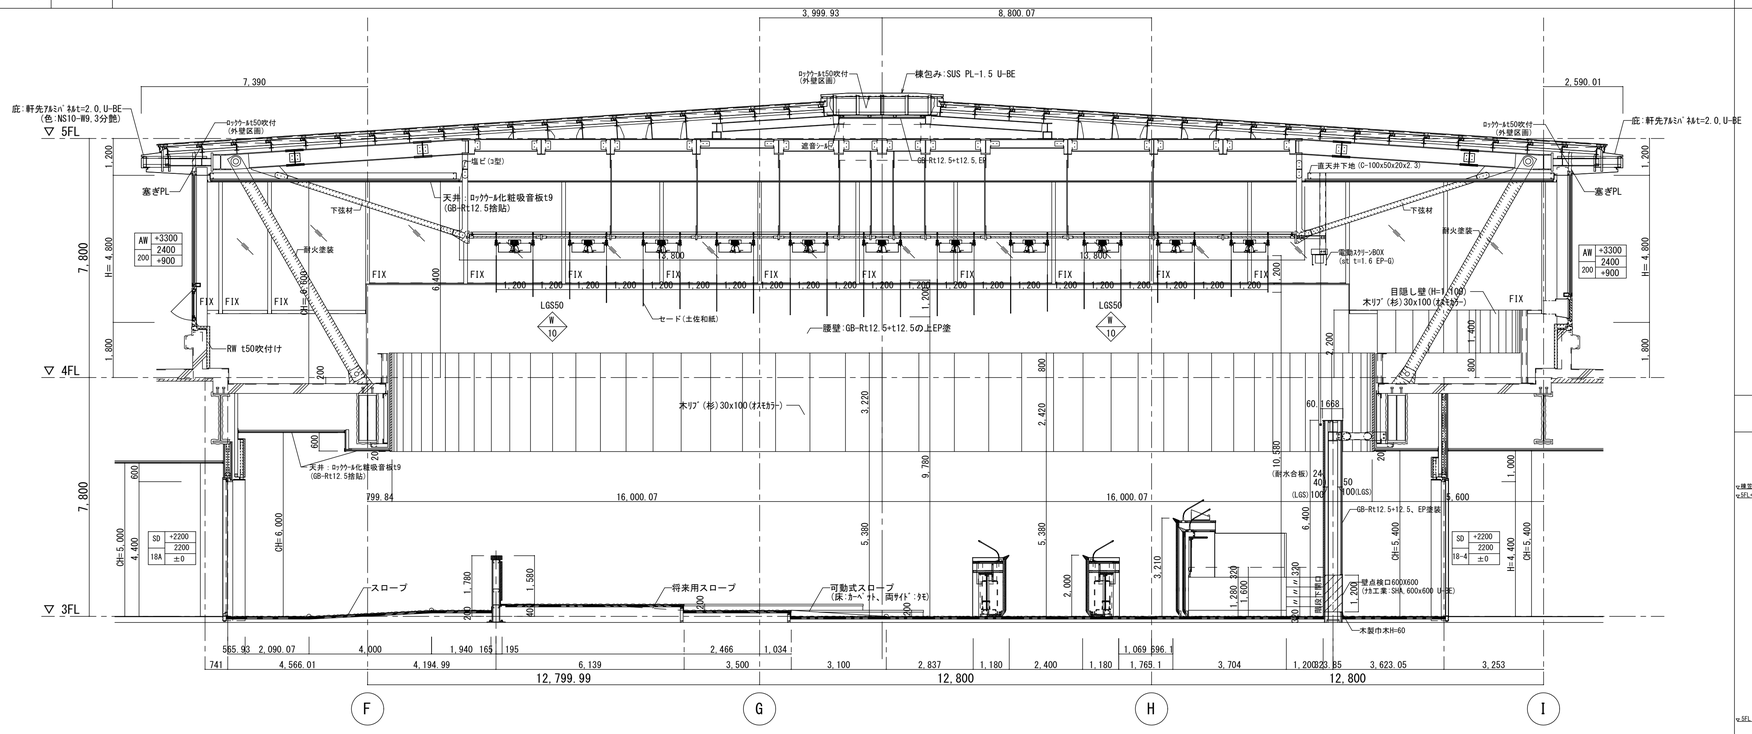

02 議場断面詳細図 Ⓑ — Ⓑ 1/50

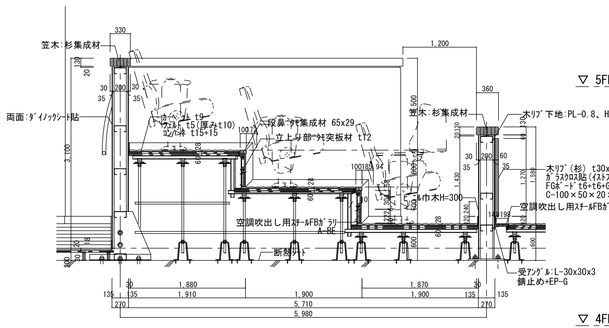

傍聴席廻り段床部詳細図 S=1/50

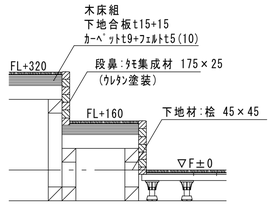


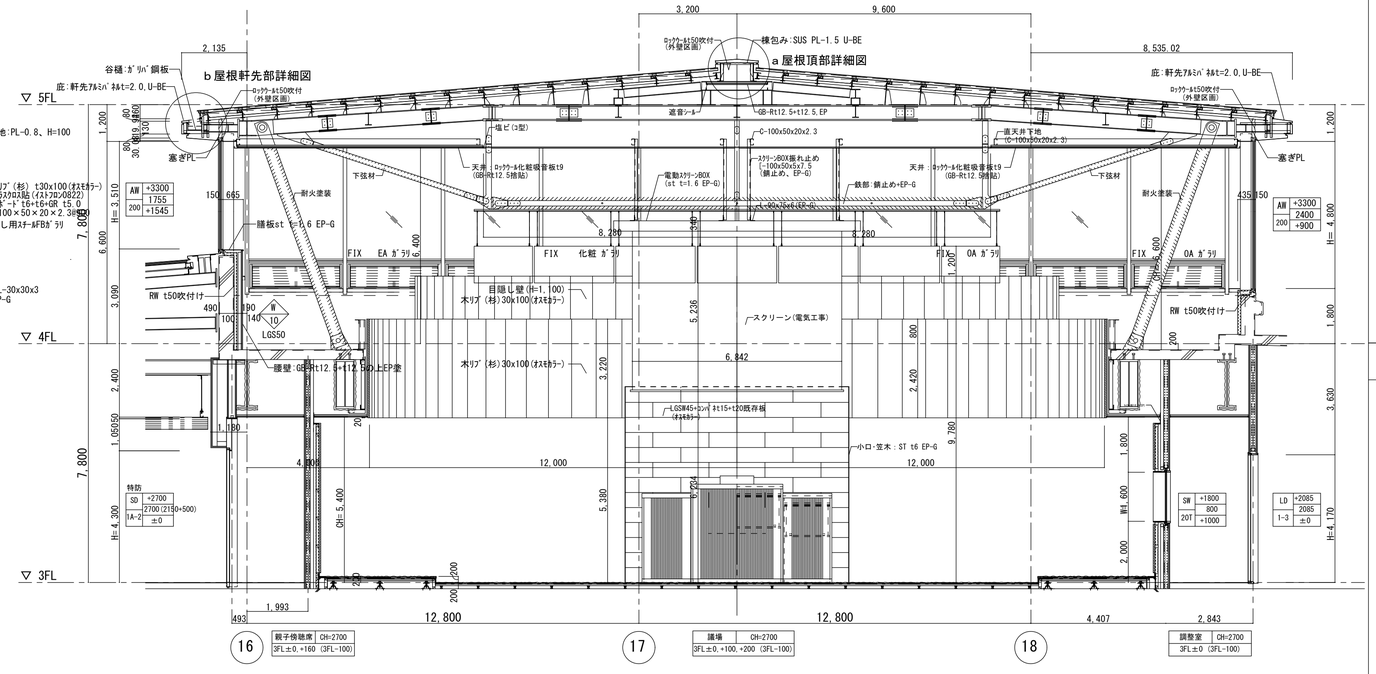

03 照明器具シェード詳細図 1/20

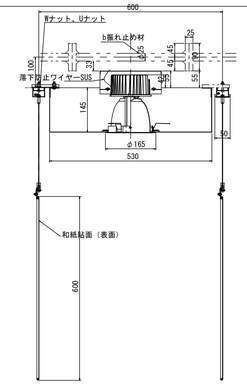

04 a屋根頂部詳細図 1/20

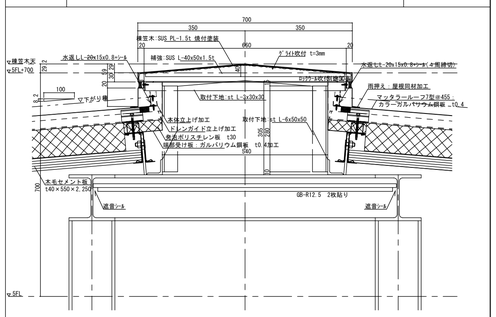

05 b屋根軒先部詳細図 1/20

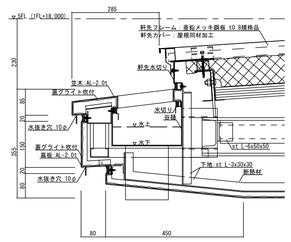

06 木製リブ壁詳細図 1/20

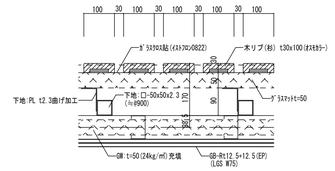

着工	平成 28年 6月25	. .	
竣工	令和 元年 11月30	. .	
監理		. .	監理 日建・上田特定監理業務等共同企業体
施工		. .	施工 大成・大旺新洋特定建設工事共同企業体

完成図 意-105

日建・上田特定設計委託業務
共同企業体

高知市都市建設部公共建築課					
担当	担当	係長	課長補佐	副参事	課長

高知市新庁舎建設工事

議場詳細図ー2

意 8 − 3

NO. 0 − 140004 − B