01	5階平面図	1/400

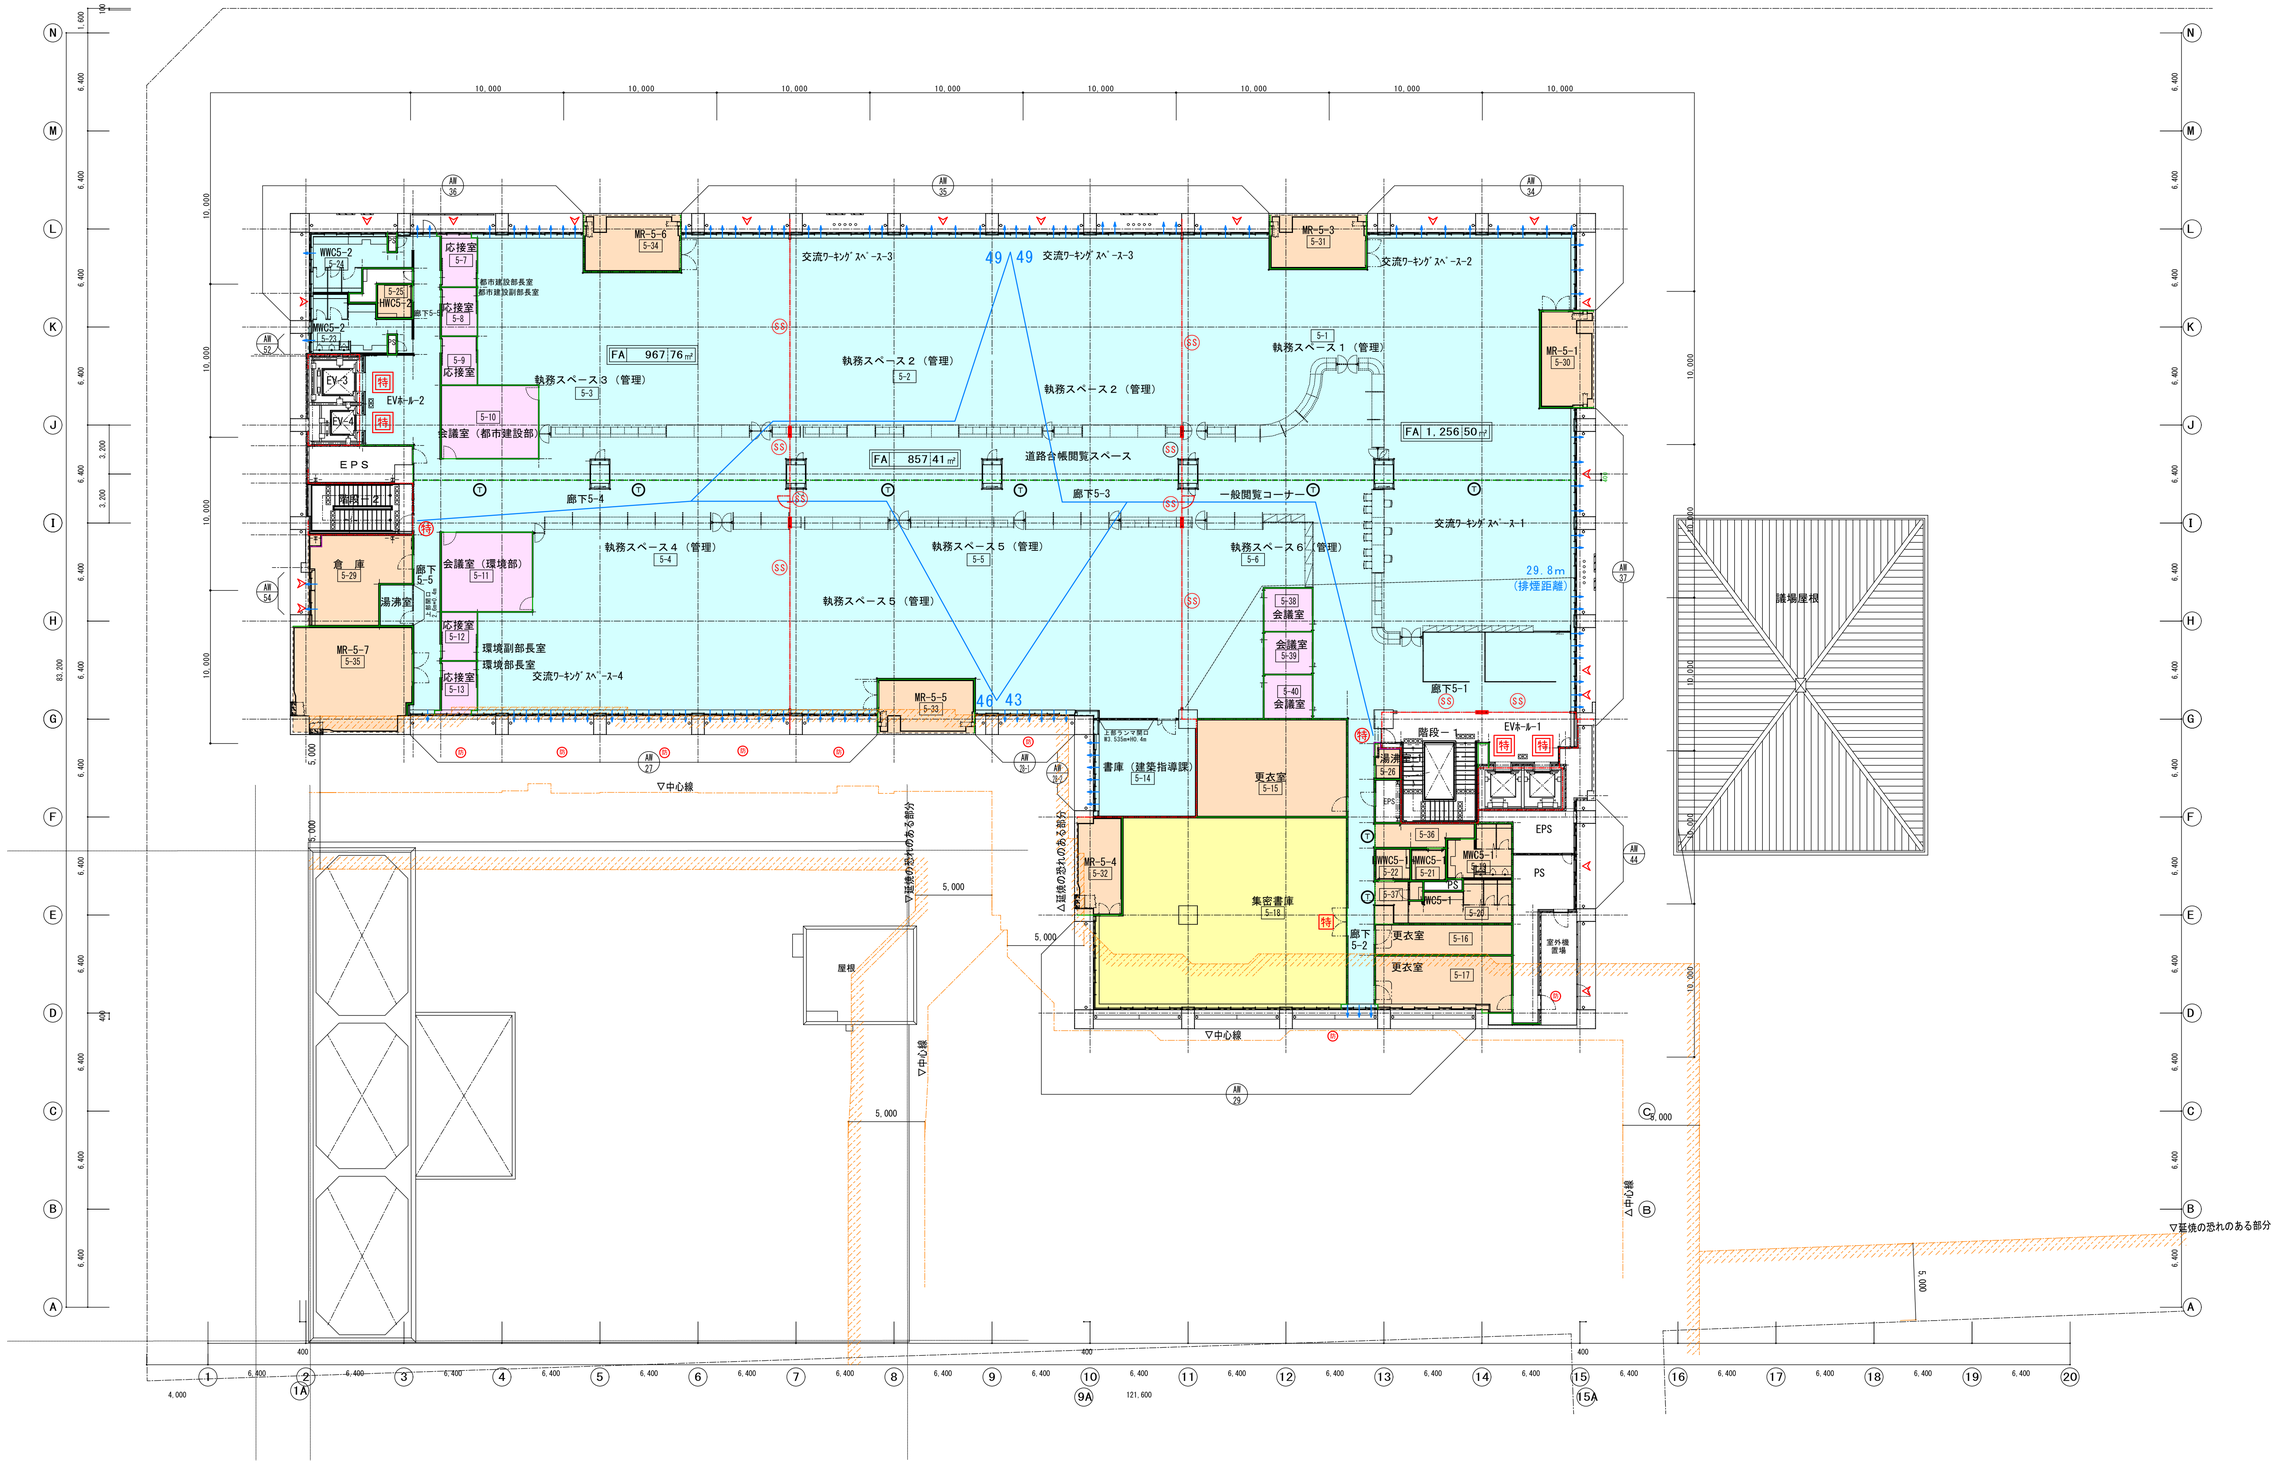

着工	平成 28年 6 25			
竣工	令和 元年 11 30			
監理			監理 日建・上田特定監理業務等共同企業体	
施工			施工 大成・大旺新洋特定建設工事共同企業体	

設備設計一級建築士 丹羽 勝巳 第 4022号 印
設備関係規定に関する事項が
法適合することを確認した。

完成図 意-189

日建・上田特定設計委託業務
共同企業体

高知市都市建設部公共建築課					
担当	担当	係長	課長補佐	副参事	課長

高知市新庁舎建設工事

5階 区画図

意 15 － 7

NO. 0－140004－B